


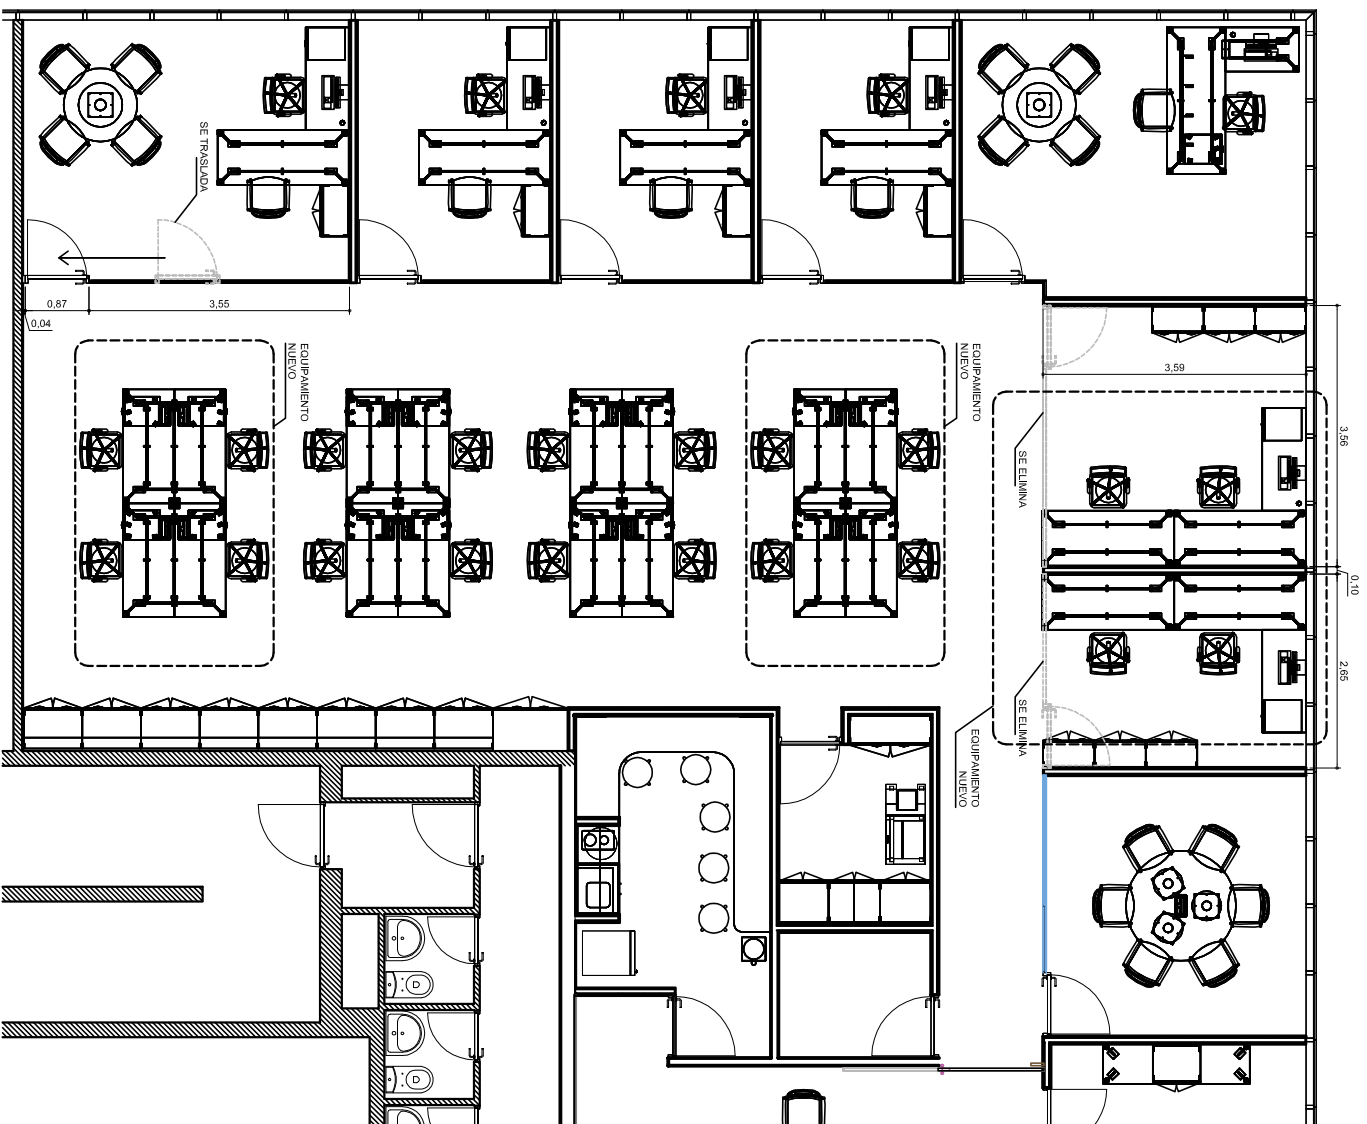

El proyecto y el diseño indicados en este plano, son propiedad intelectual de Contract Chile S.A., está prohibido su uso o reproducción parcial sin la expresa autorización escrita de la empresa.

**Contract**

CONTRACT CHILE

Proveeduría Santiago Chile  
Tel: 2205 44 71 Fax: 2204 1185  
www.contract.cl