



1- Croquis RETAIL Belgrano
EXISTENTE

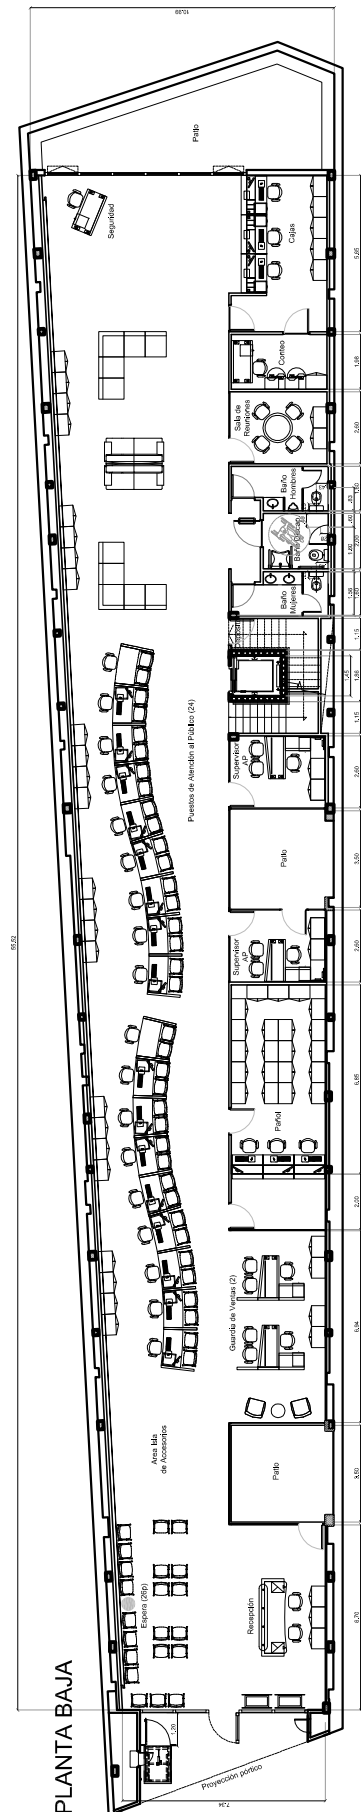


1- Croquis RETAIL Belgrano

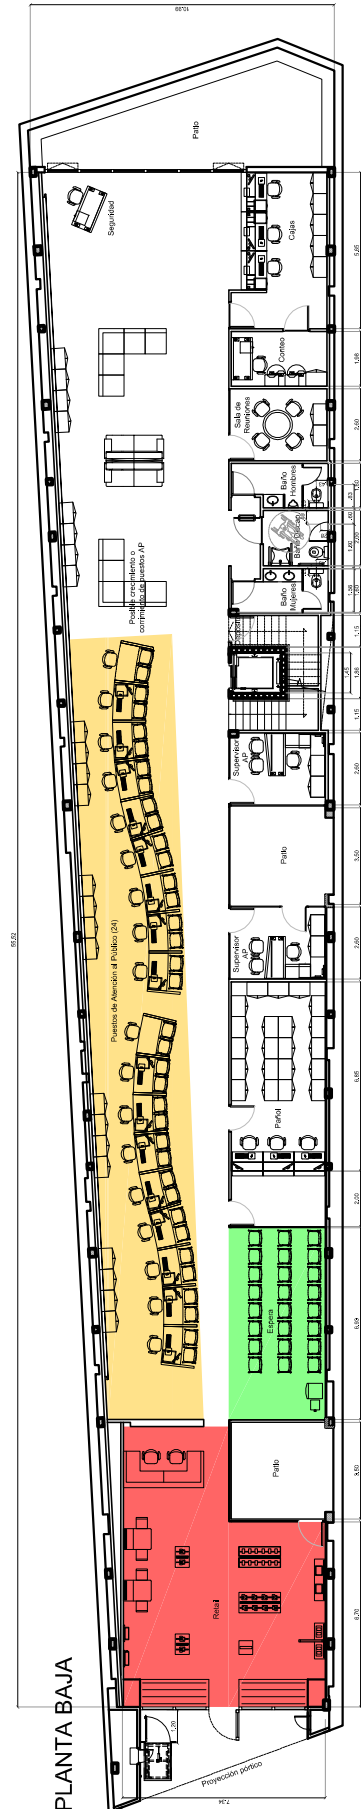


REFERENCIAS

- RETAIL
- AP
- ESPERA
- CAMBIOS GENERALES

1- CORTE Retail Belgrano

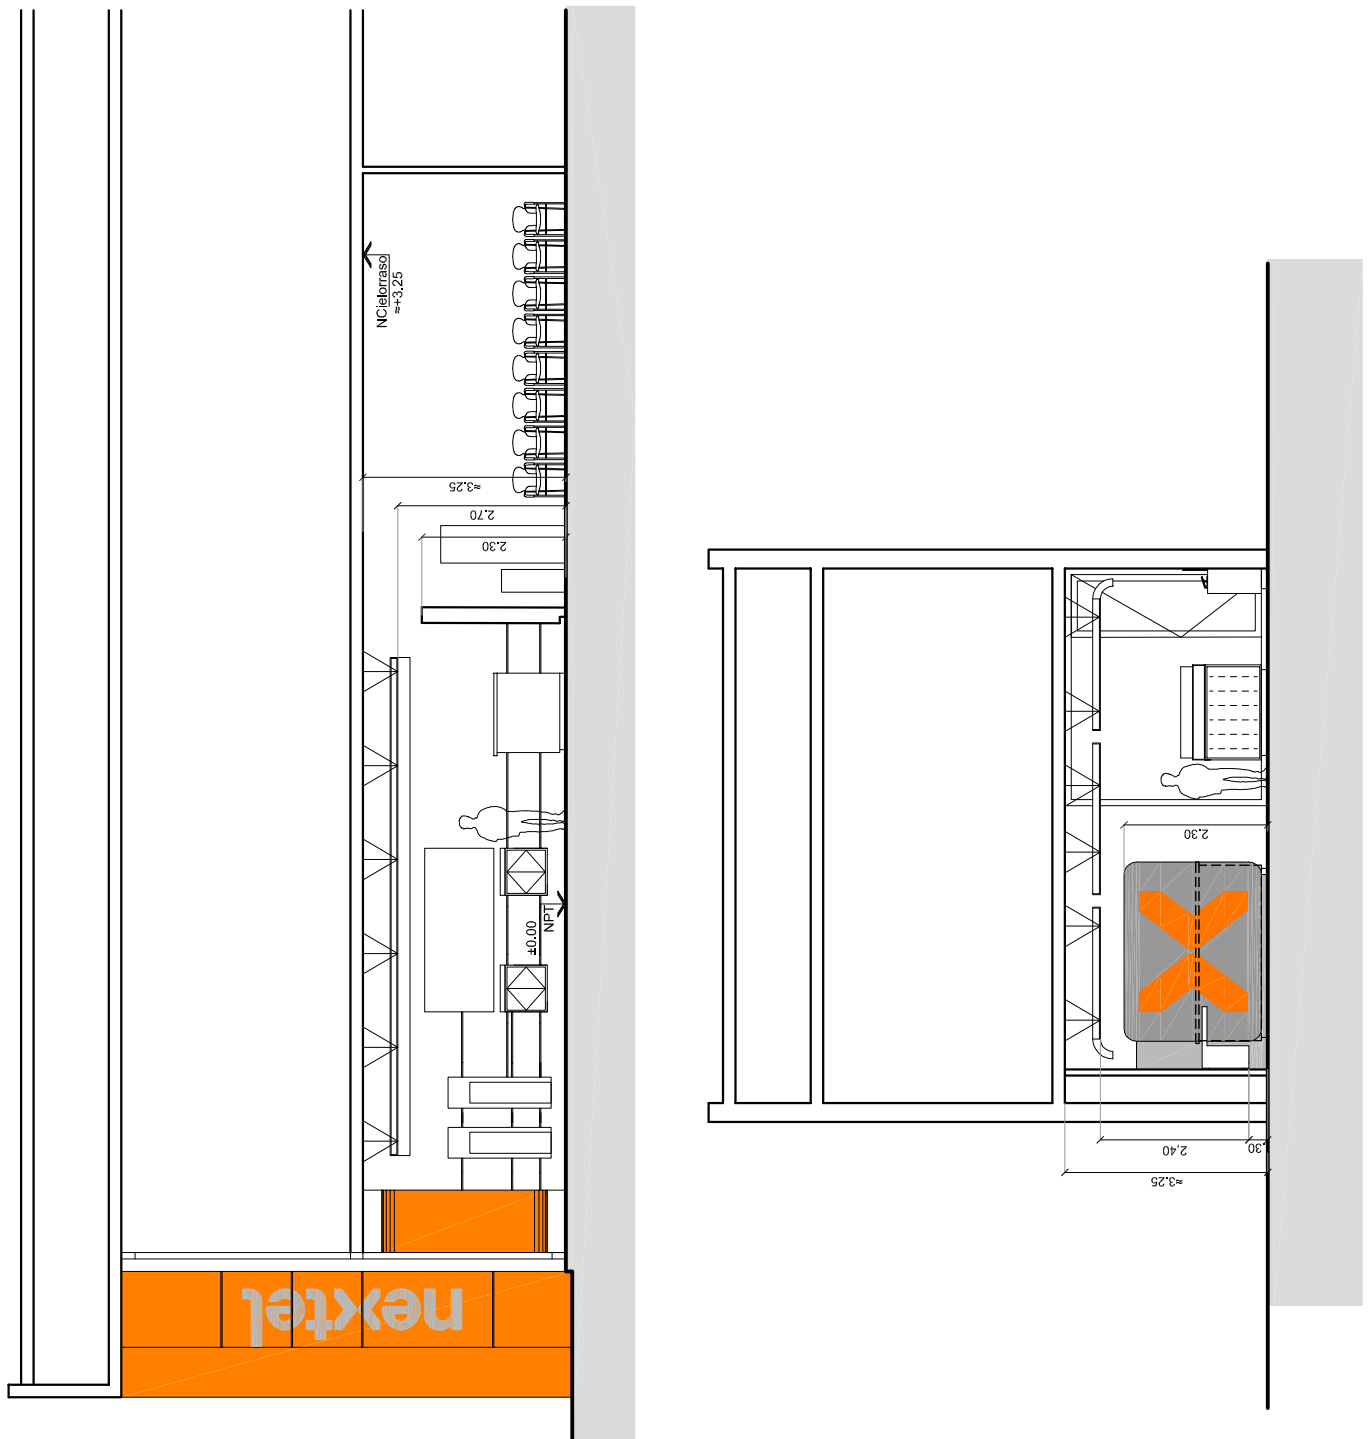

1- FACHADA Belgrano EXISTENTE

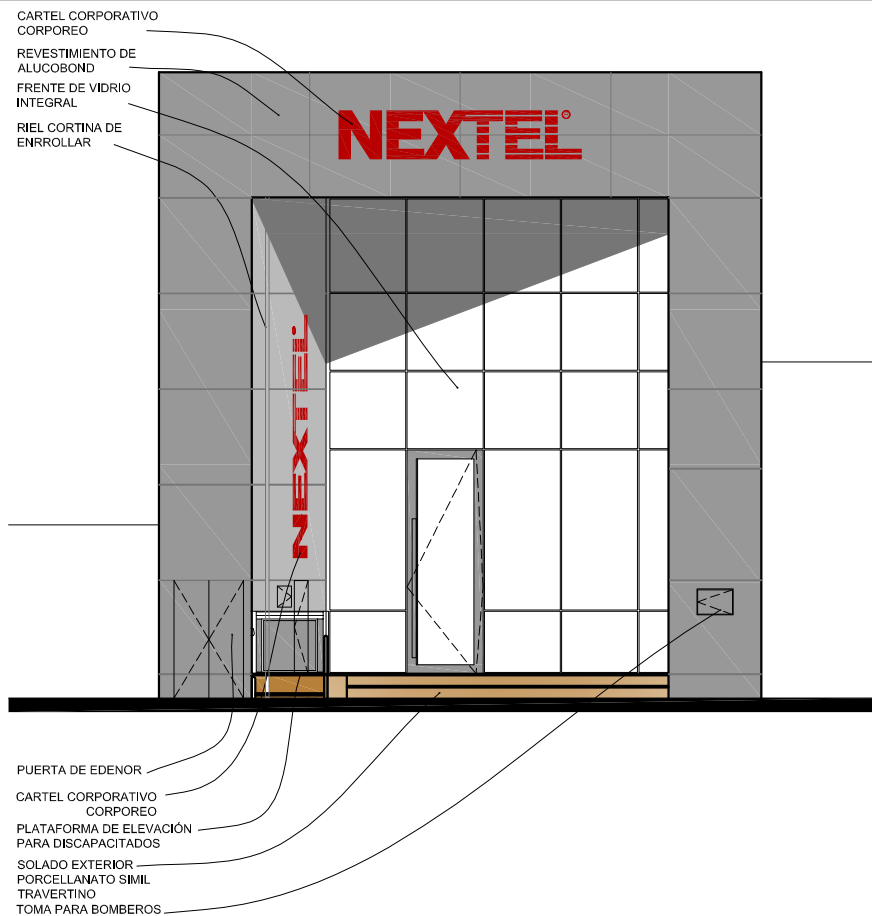

1- FACHADA Belgrano NUEVA

