


REFERENCIAS DE ELECTRICIDAD

-  Arranque se, al de datos
-  Arranque se, al de voz
-  Enchufe normal
-  Enchufe de Fuerza
-  Enchufe de computacion
-  Indica Boton destrabador
-  Indica control de Acceso

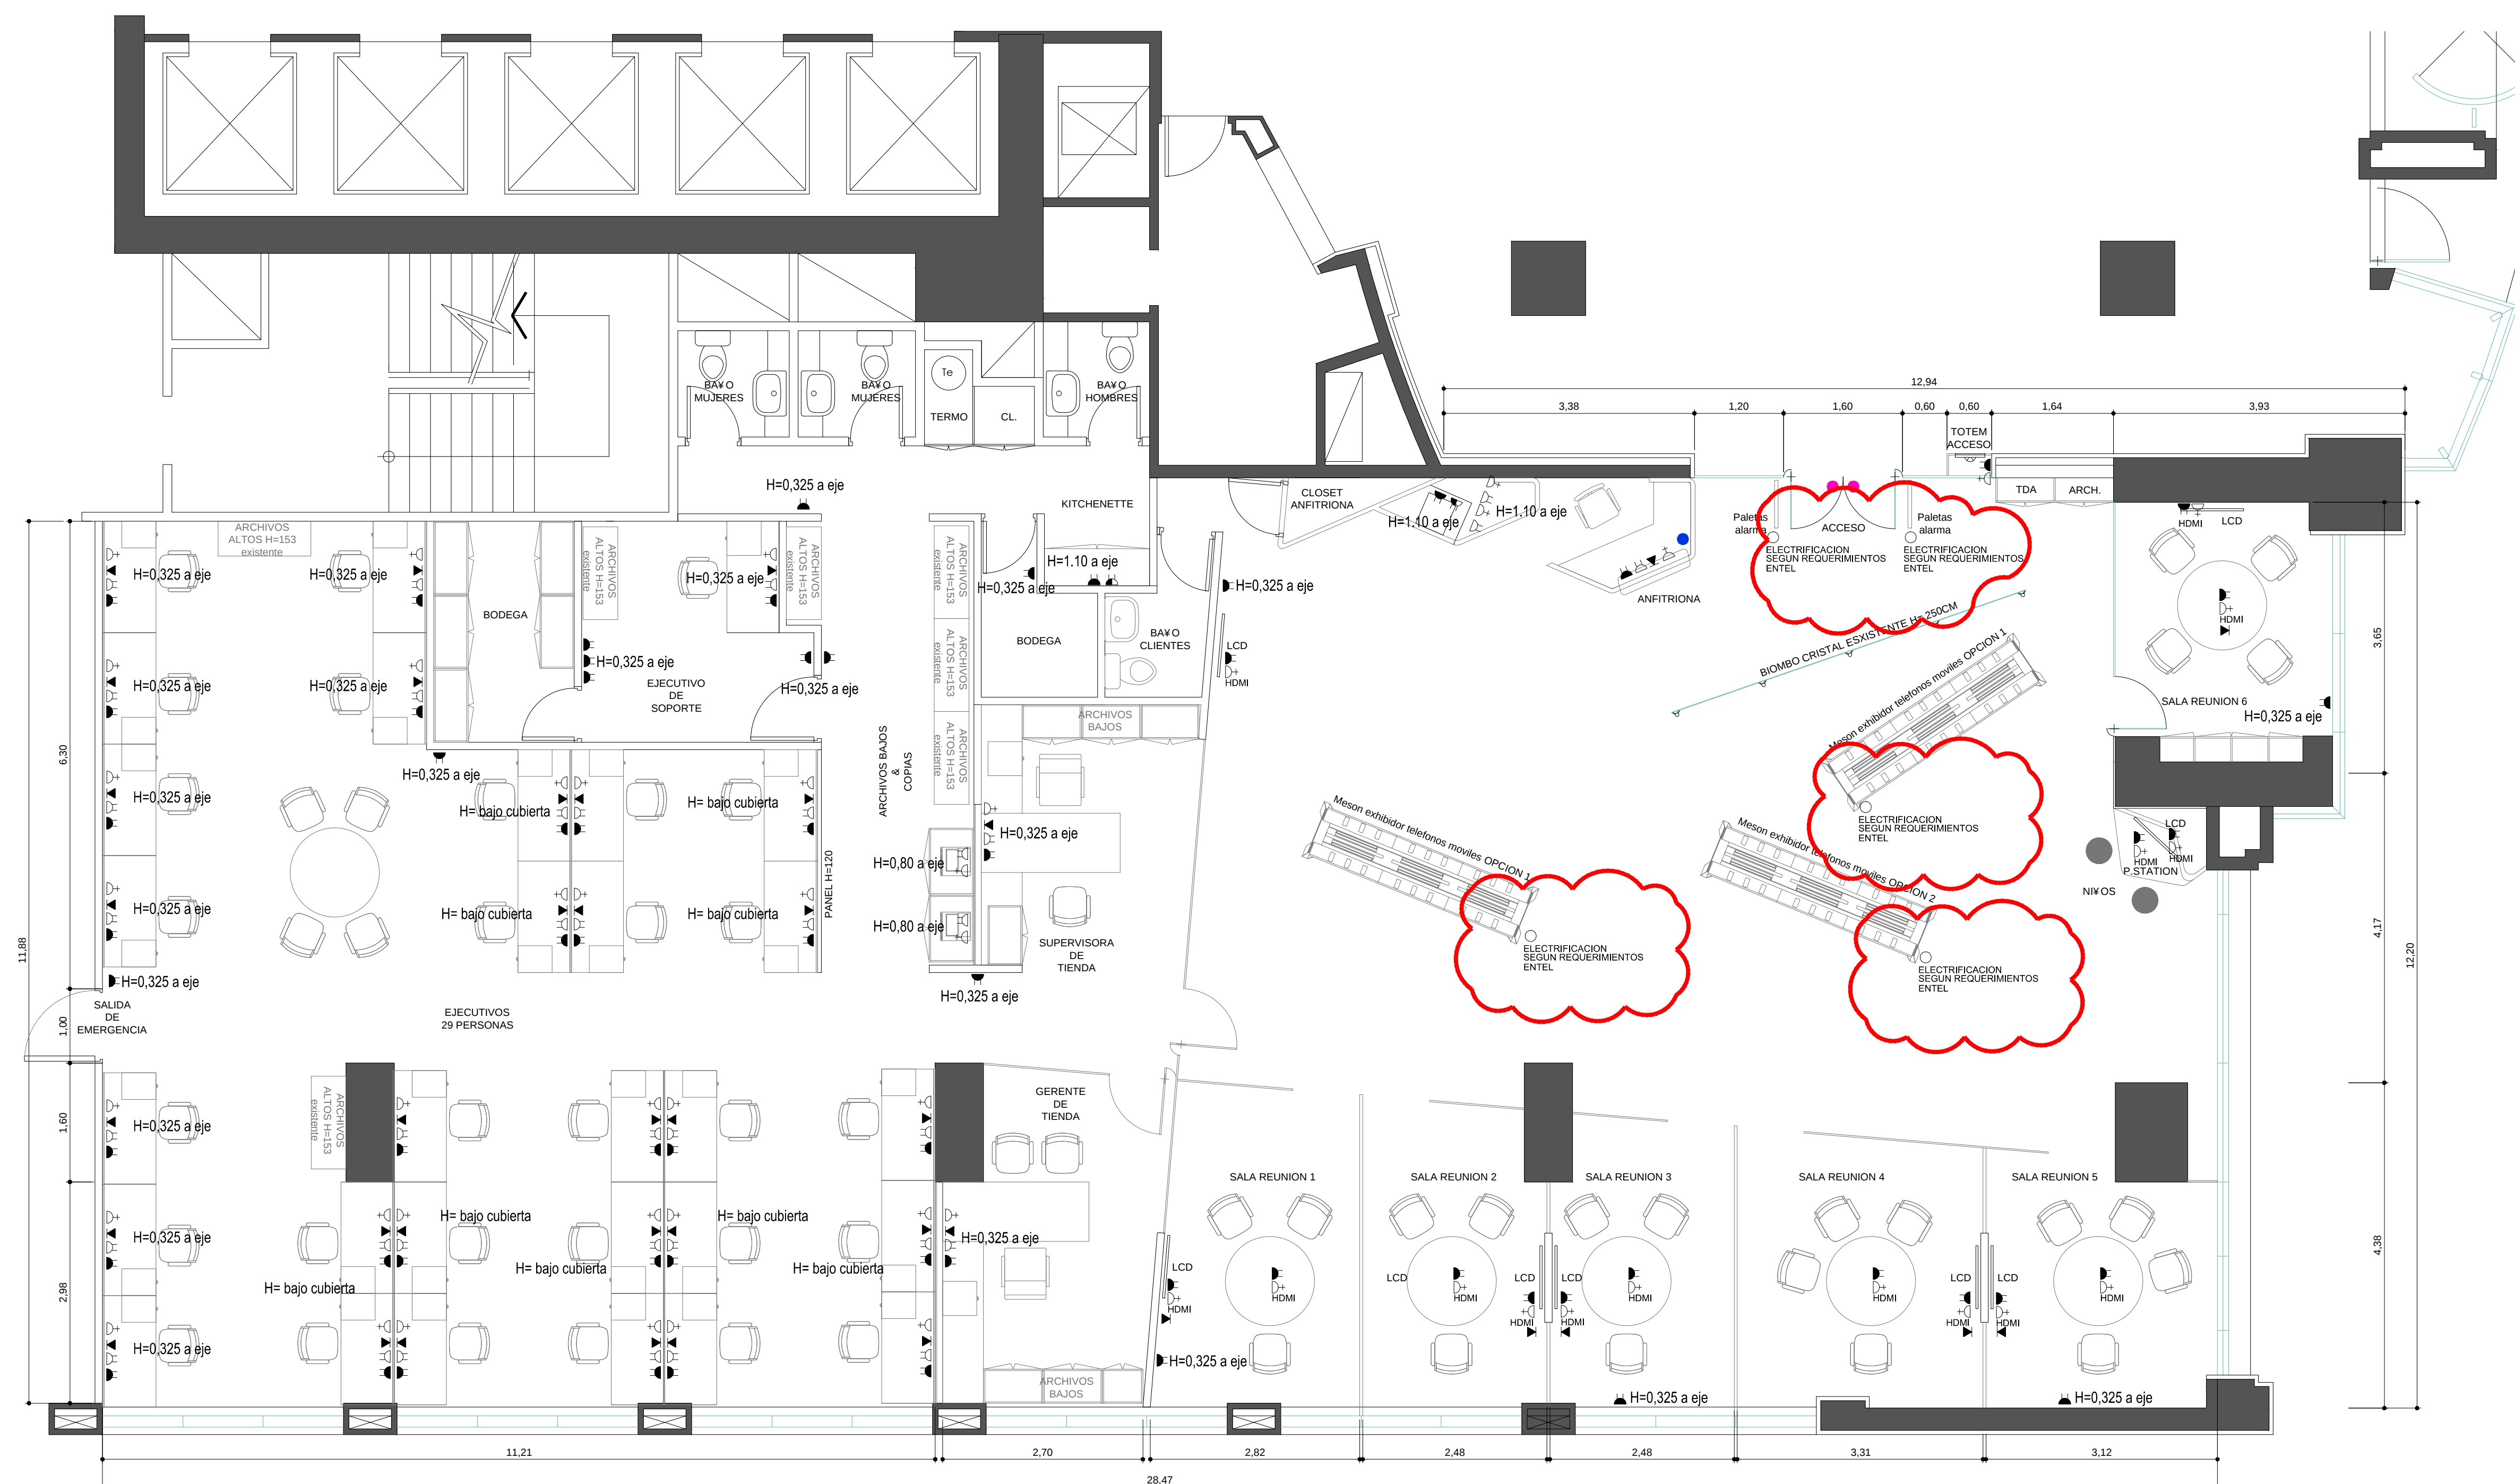

El proyecto y el diseño indicados en este plano son propiedad intelectual de Contract Chile S.A. Esta prohibido su utilización total o parcial sin la expresa autorización escrita de la empresa.

contract

CONTRACT CHILE
 Darío Urzúa 1955.
 Providencia, Santiago, Chile
 Tel.: 205 44 71 Fax: 2049188
 www.contract.cl