



contract
AMBIENTES DE TRABAJO
WORKPLACES

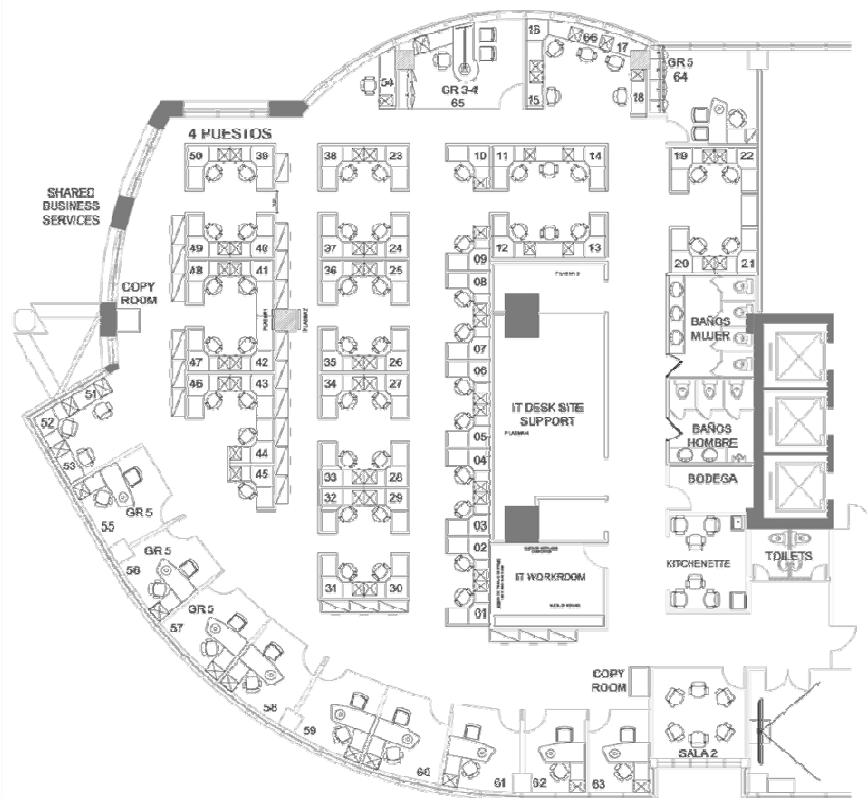




SITUACION EXISTENTE

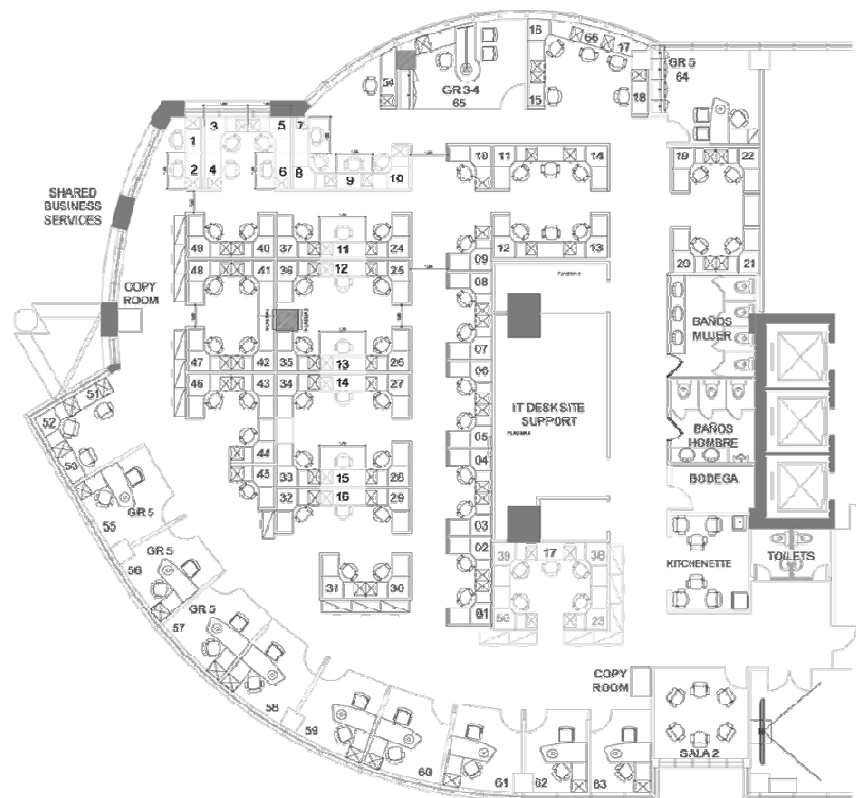

INTERVENCION MEDIA / B

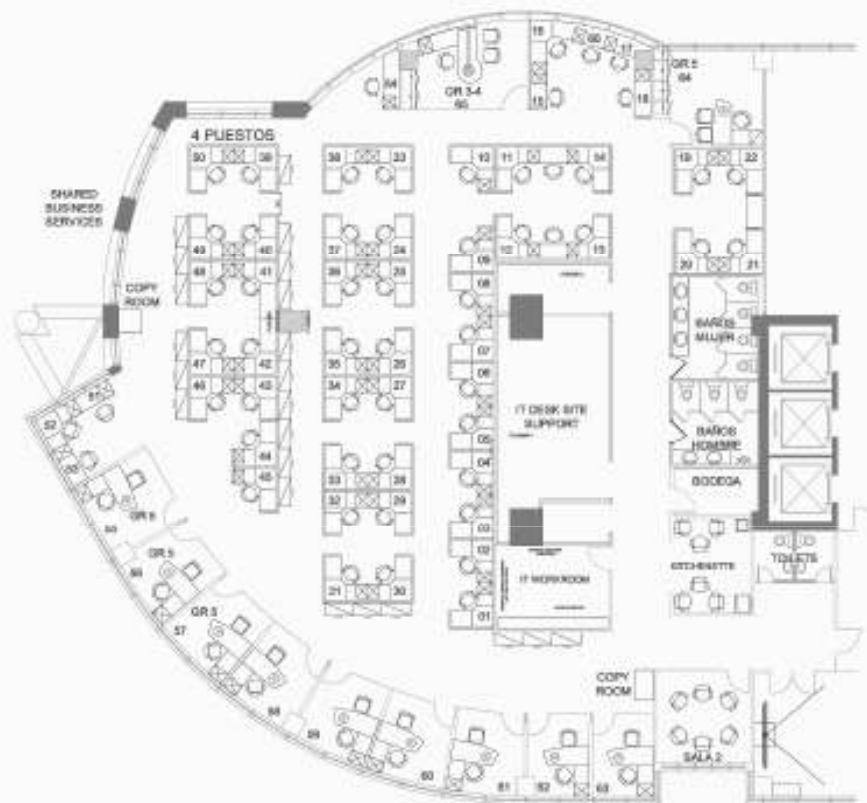

SITUACION EXISTENTE

Puestos Existentes / 66



INTERVENCION MEDIA / B

Puesto Existentes / 66

Puestos Nuevos / 17

Total Puestos / 83

