


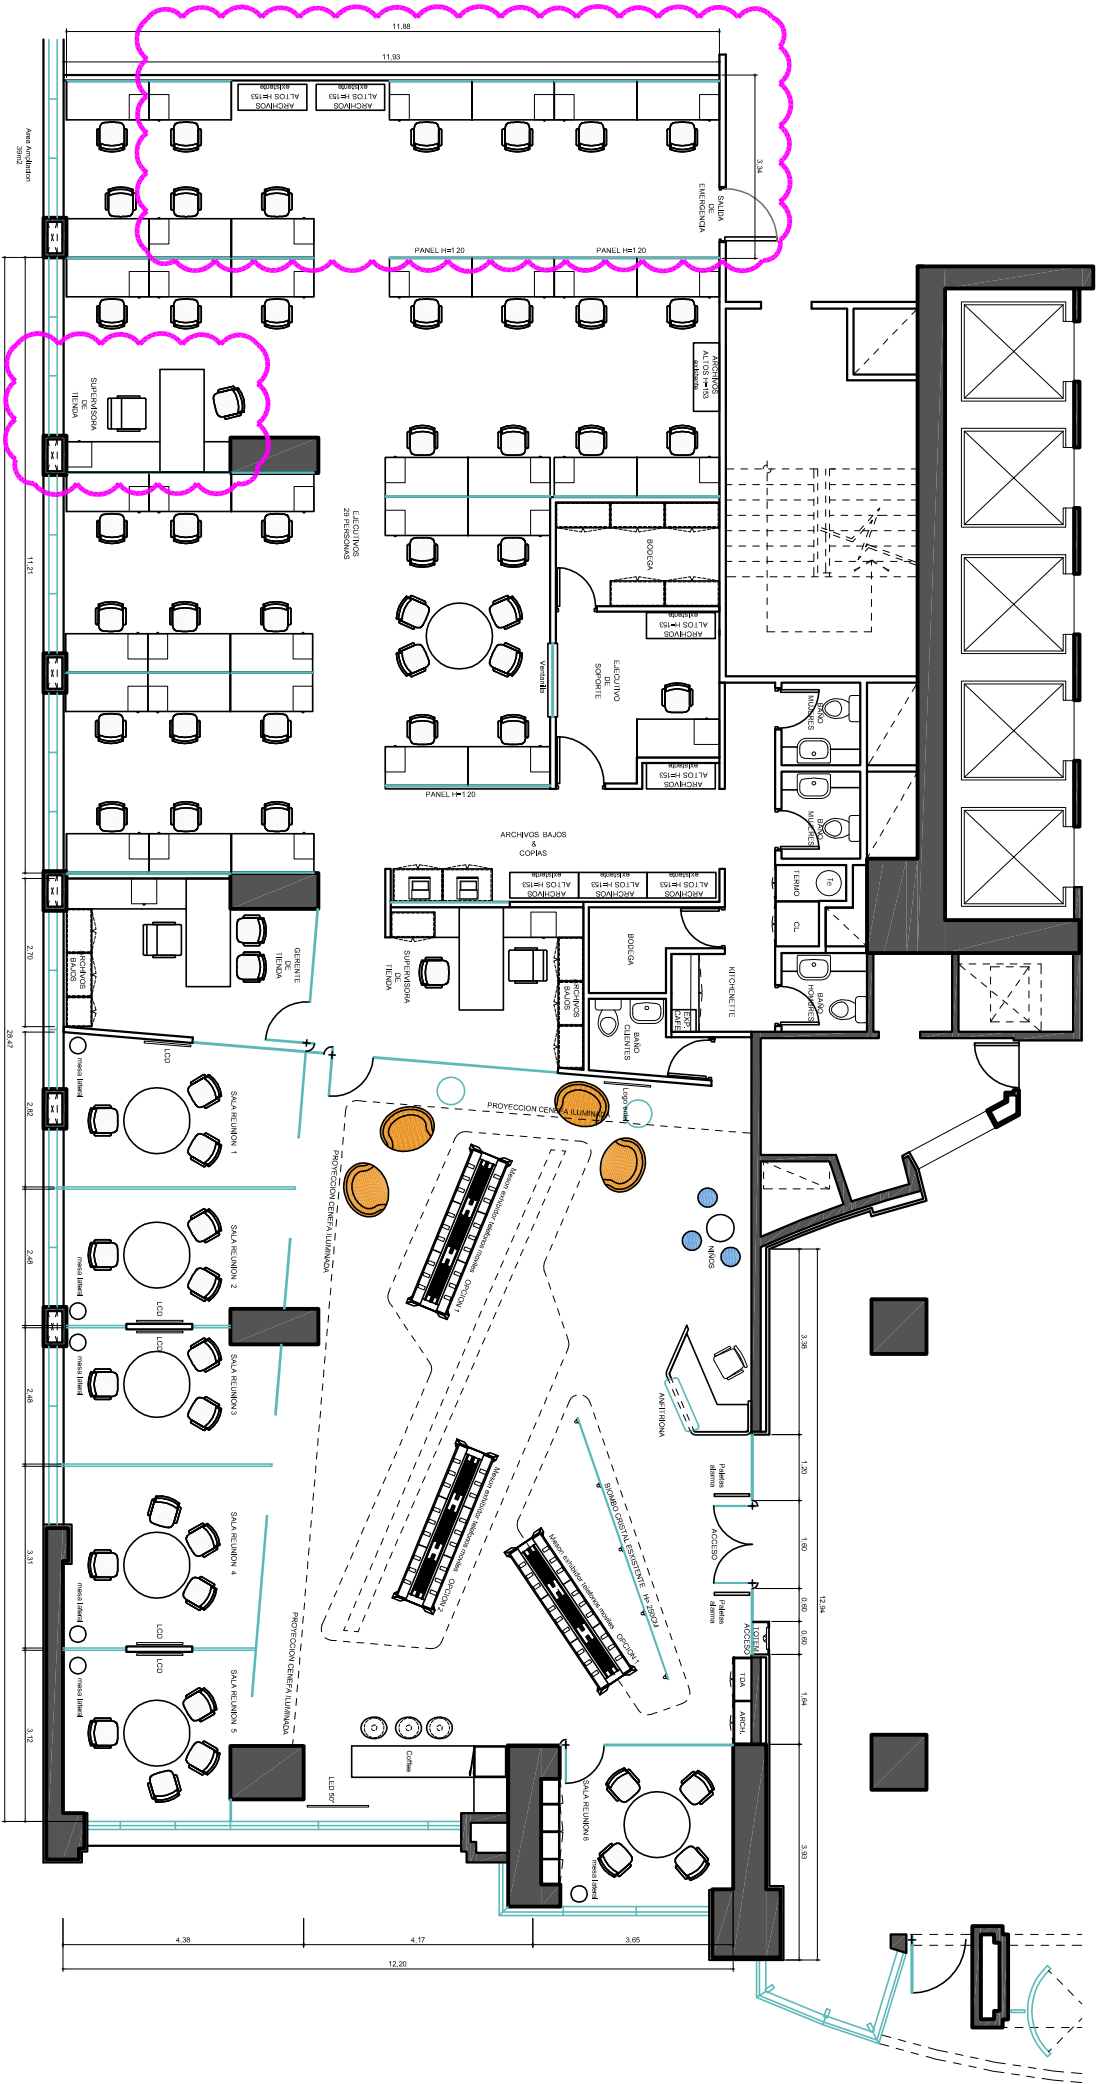

UBICACION: TORRE DE LA COSTANERA PISO 1

|             |                         |
|-------------|-------------------------|
| PLANO:      | PLANO DE LAYOUT V06     |
| ESCALA:     | 1/100                   |
| FECHA:      | 10-11-2011              |
| PROYECTISTA | IMORENO                 |
| ARCHIVO:    | ESV-ETC-P1-LAY-V06      |
| XREF:       |                         |
| NOTAS:      | RECTIFICADAS EN OBRA    |
|             | TODAS LAS MEDIDAS SERAN |

El proyecto y el diseño indicados en este plano son propiedad intelectual de Contract Chile S.A. Esta prohibido su utilización total o parcial sin la expresa autorización escrita de la empresa.