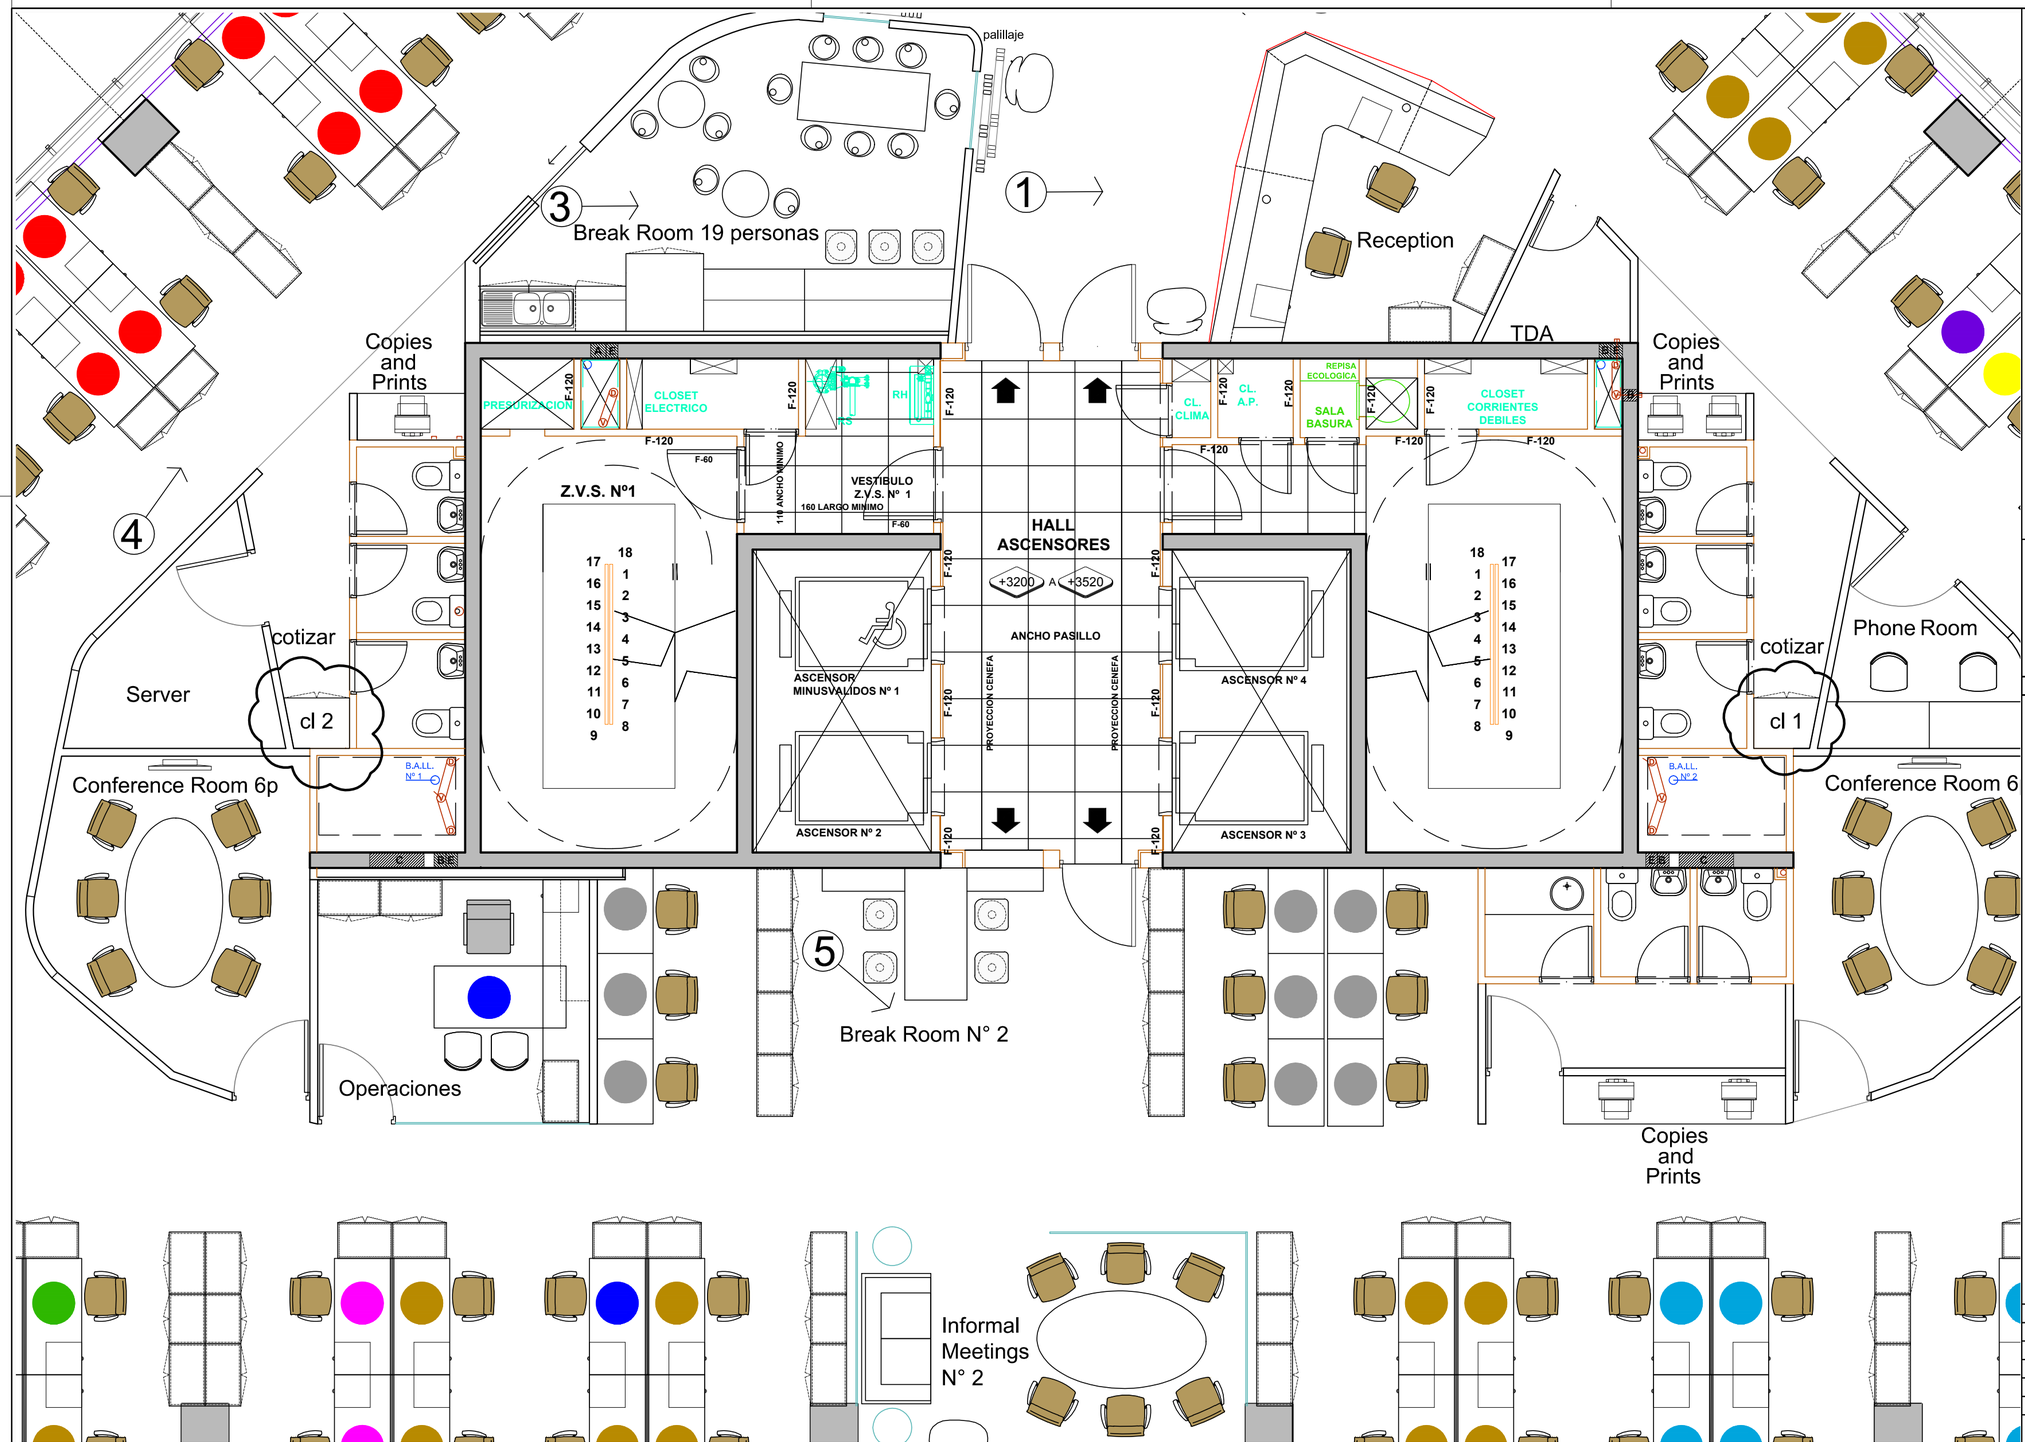

UBICACION: EDIFICIO CORDOVA PISO 11

PLANO:	PLANO ME CLOSET
ESCALA:	–
FECHA:	03–10–2012
PROYECTISTA	EMALLEA
ARCHIVO:	SB–EC–P11–ME–CLOSETS–V01
XREF:	
NOTAS:	RECTIFICADAS EN OBRA
	TODAS LAS MEDIDAS SERAN

El proyecto y el diseño indicados en este plano son propiedad intelectual de Contract Chile S.A. Esta prohibido su utilización total o parcial sin la expresa autorización escrita de la empresa.

contract
CONTRACT CHILE
Darío Urzúa 1955.
Providencia. Santiago. Chile
Tel. :205 44 71 Fax:2049188
www.contract.cl