


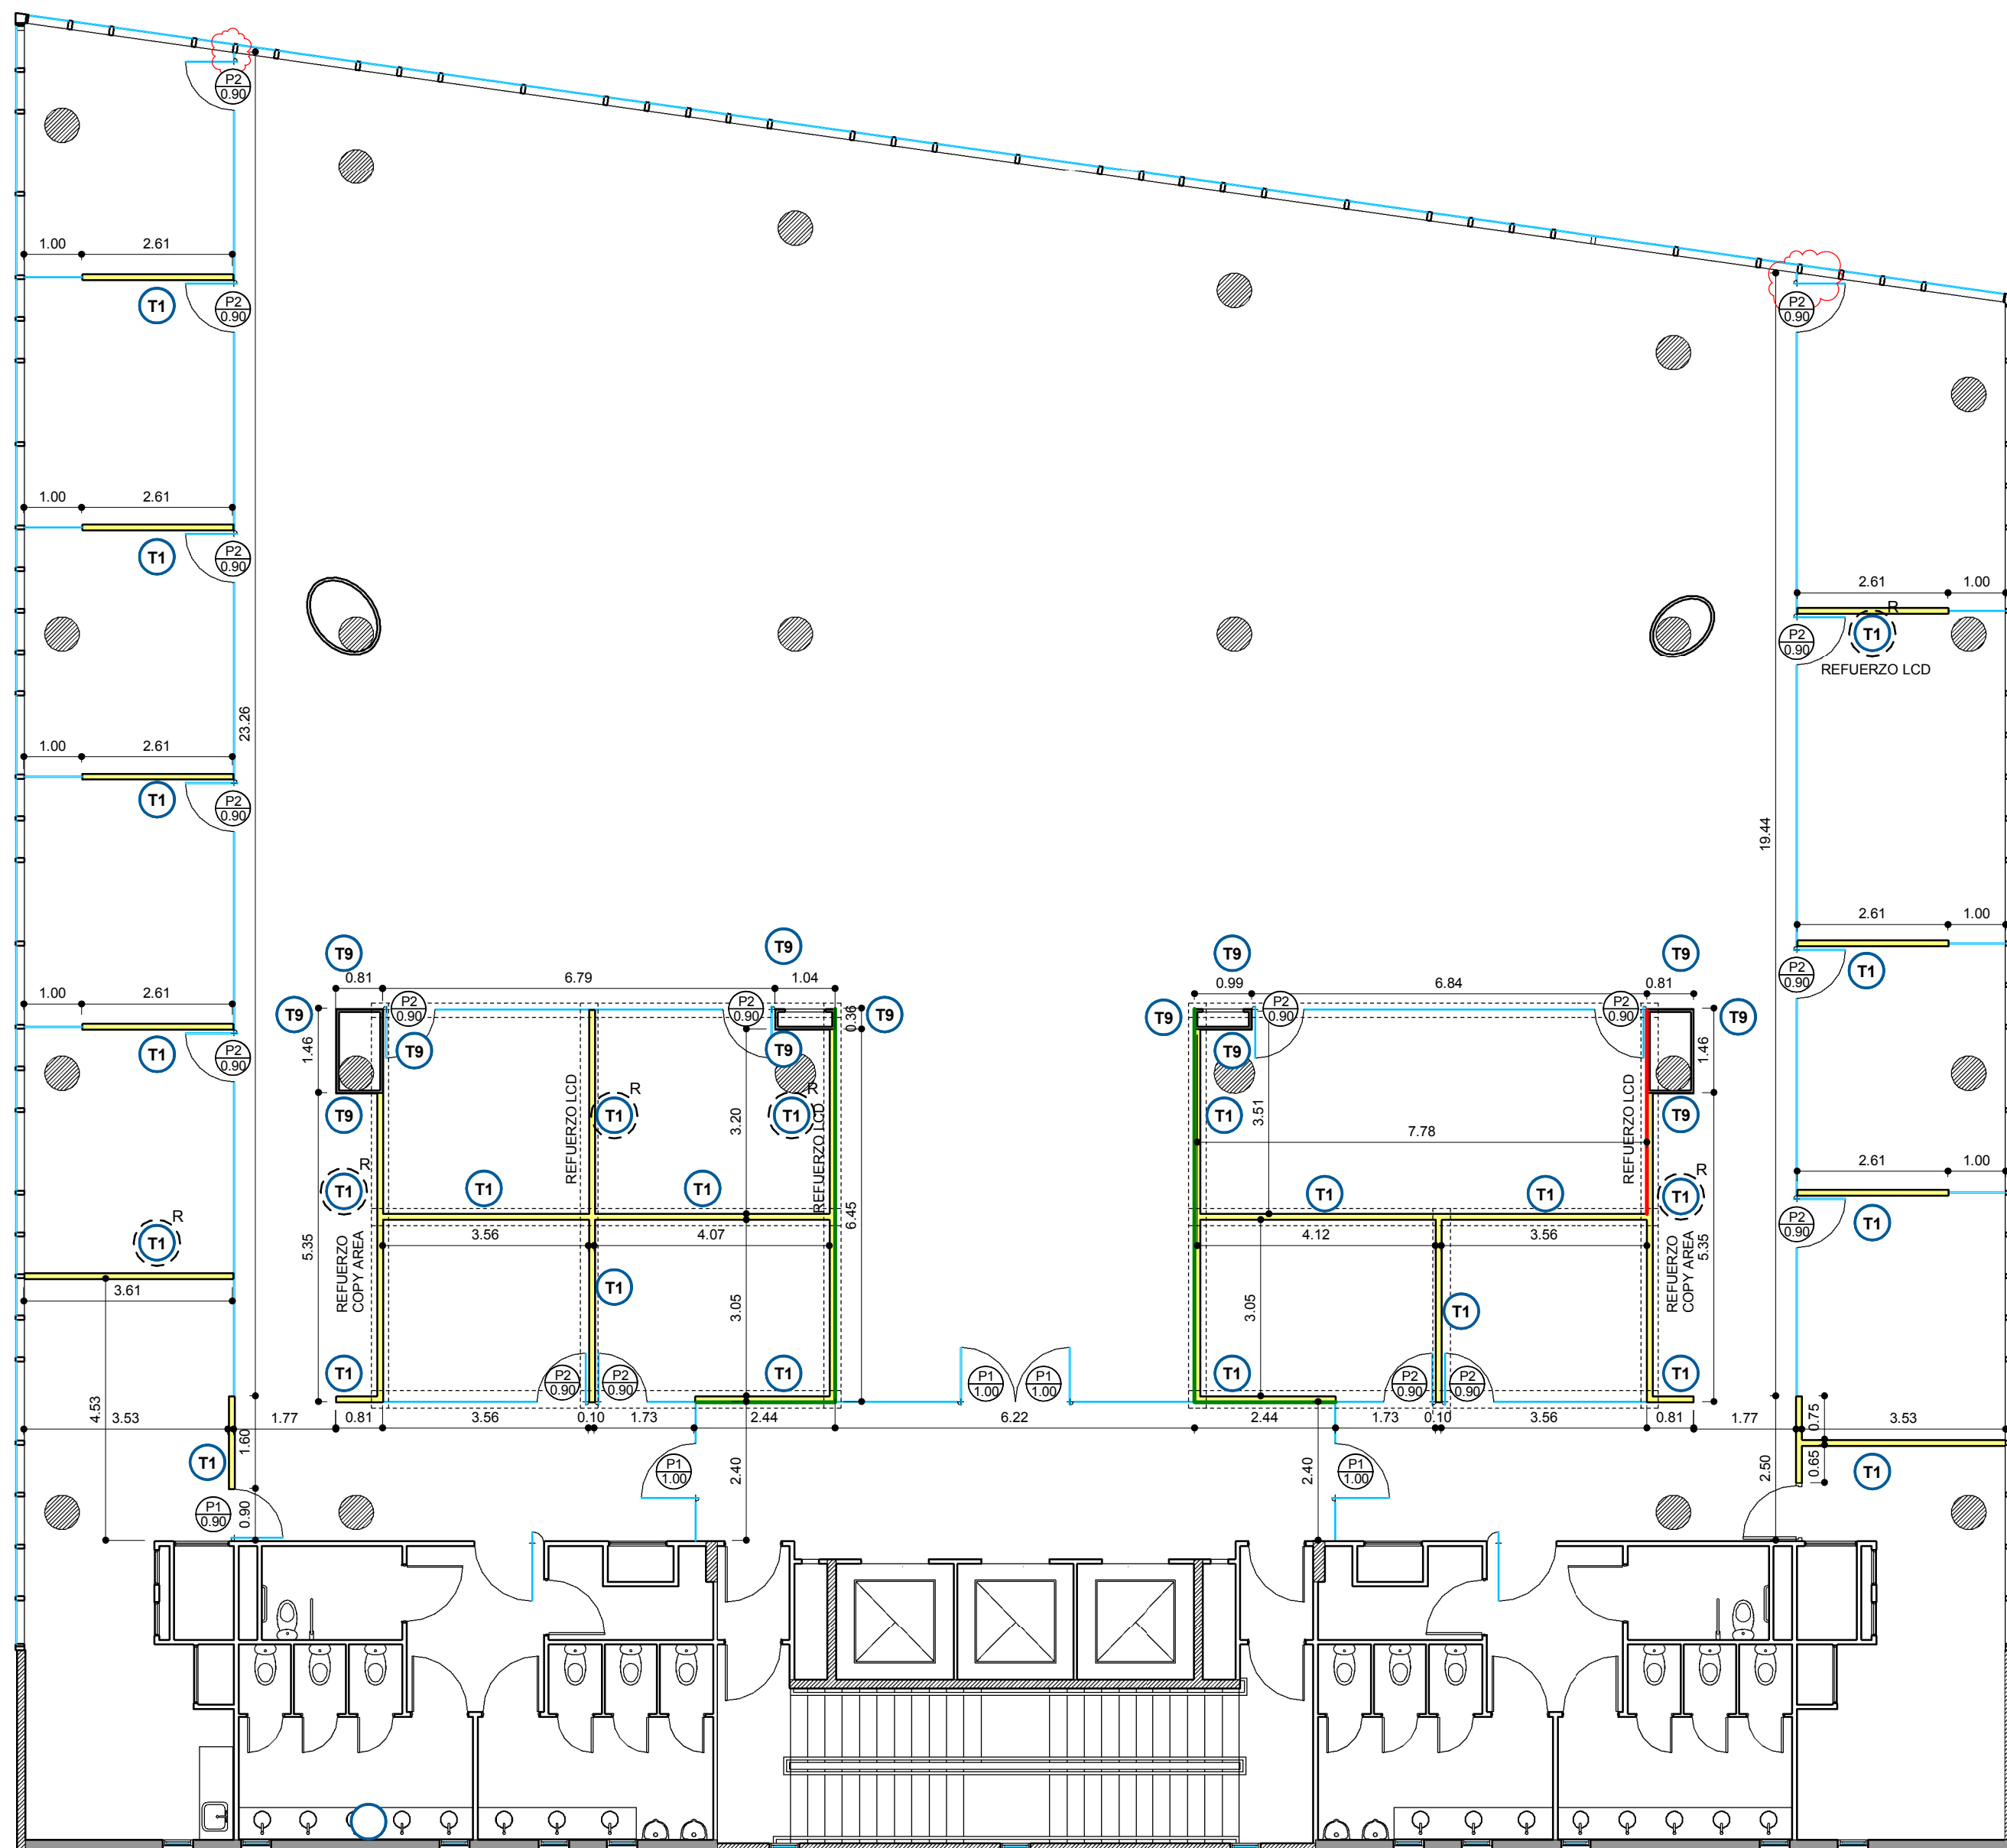

REFERENCIAS TABIQUERÍA

- T1** SIMPLE PLACA BLANCA (estándar)
con aislación - h: hasta cielorraso
- T9** MEDIO FORRO PLACA BLANCA
con aislación - e: 5cm - h: hasta cielorraso
- FV** VIDRIO SIMPLE con U de aluminio anodizado
natural y cristal templado - e: 10mm
- T1^R** REFUERZOS EN DURLOCK
según plano detalle correspondiente
- T1** SIMPLE PLACA BLANCA (estándar)
con aislación - h: hasta losa
- T9** MEDIO FORRO PLACA BLANCA
con aislación - e: 5cm - h: hasta losa
- Pizarra en cristal templado 10mm color
blanco con fijación en aluminio - h: 1.20m
- Tabiques en color

- ESTRUCTURA DE H"A° EXISTENTE
- MURO EXISTENTE
- TABIQUE EXISTENTE

BRENNTAG

ITALIA 415

OC
2.1

PLANO Tabiquería
ESCALA 1 : 100
FECHA 22.03.2012
PROYECTISTA MSL
NOTAS -

Todas las medidas se verificarán en obra.

El proyecto y el diseño indicados en este plano
son propiedad intelectual de Contract Rent S.A.
Está prohibida su utilización total o parcial sin la
expresa autorización escrita de la empresa.

contract Una empresa
soci del grupo
PLANET
Espacios de Trabajo
Tucumán 117, Piso 7 (C1049AAC)
Buenos Aires, Argentina
Tel/Fax 54.11. 4516.0722
info@contract.com.ar
www.contract.com.ar