



REFERENCIAS TERMINACIONES

M01 PINTURA LATEX ALBA SATINADO
COLOR BLANCO


SOLADOS

PISO DE GOMA EN ROLLO
MARCA: INDELVAL - LINEA: GEO
ESP: 2.5MM - COLOR: A DEFINIR
(corresponde el mismo solado en toda la
superficie del proyecto)

DETALLE ZOCALO SANITARIO

Z01 ZOCALO SANITARIO

(corresponde el mismo zócalo para la totalidad
del proyecto)

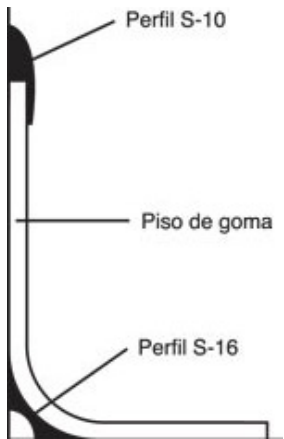

CONFORME A OBRA

PAREXEL
Right where you need us™

OLIVOS CENTER - PB

T/S

PLANO Terminaciones y Solados
ESCALA 1 : 100
FECHA 28-01-2013
PROYECTISTA LB
NOTAS -

Plano Conforme a Obra

El proyecto y el diseño indicados en este plano
son propiedad intelectual de Contract Rent S.A.
Está prohibida su utilización total o parcial sin la
expresa autorización escrita de la empresa.

contract Una empresa
Espacios de Trabajo socia del grupo
PLANET
Tucumán 117, Piso 7 (C1049AAC)
Buenos Aires, Argentina
Tel/Fax 54.11. 4516.0722
info@contract.com.ar
www.contract.com.ar