


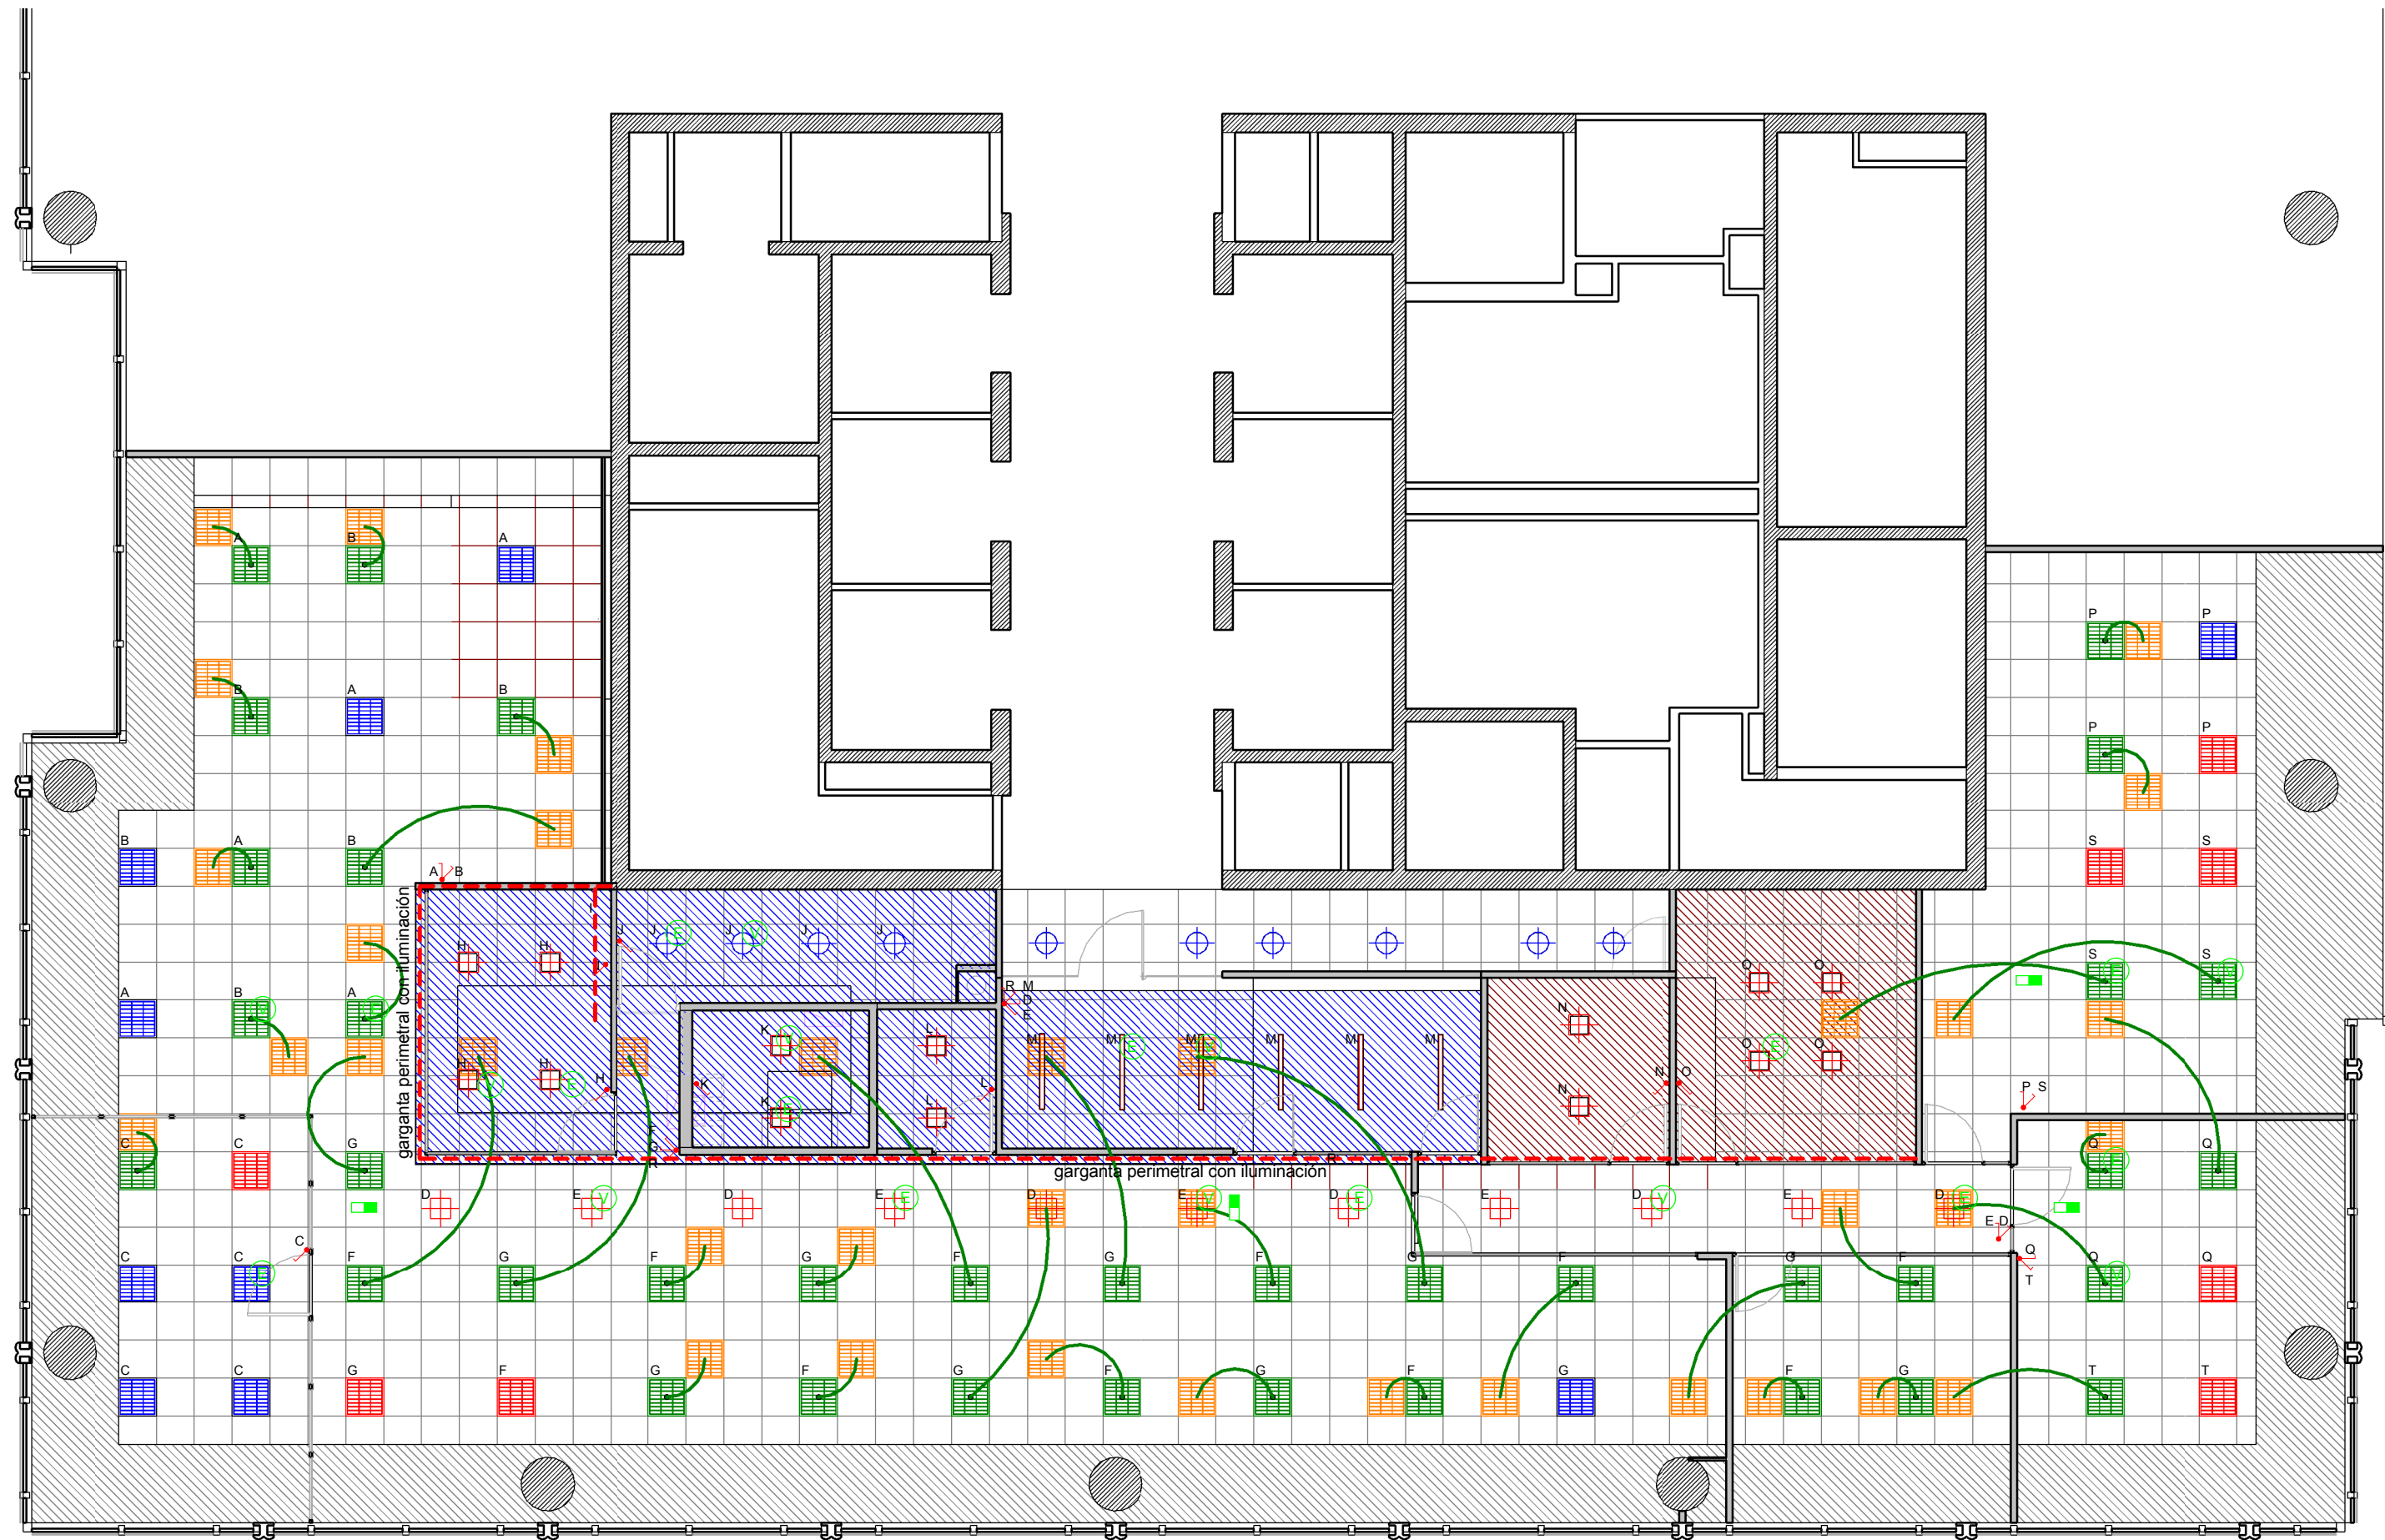

REFERENCIAS CIELORRASO

-  Cielorraso Durlock continuo NUEVO - h: 2.50m
-  Cielorraso Durlock continuo NUEVO - h: 2.70m
-  Cielorraso Durlock continuo EXISTENTE - h: 2.70m
-  Cielorraso Modular 60x60cm EXISTENTE - h: 2.70m
-  Artefacto existente
-  Artefacto nuevo - Sima 2x26w de Lucciola
-  Artefacto nuevo - Luxus 1x54w de Lucciola
-  Tira de leds tipo manguera
-  Artefacto existente - 60x60cm
-  EXIST. NO SE MODIFICA
-  NUEVO
-  EXIST. A REUBICAR
-  REUBICADO



TORRE BANK BOSTON - PISO 24 SUR

IE
3.1

PLANO Iluminación
ESCALA 1 : 100
FECHA 01.11.2013
PROYECTISTA A.M.
NOTAS -

Todas las medidas se verificarán en obra.

El proyecto y el diseño indicados en este plano son propiedad intelectual de Contract Rent S.A. Está prohibida su utilización total o parcial sin la expresa autorización escrita de la empresa.



Tucumán 117, Piso 7 (C1049AAC)
Buenos Aires, Argentina
Tel/Fax 54.11. 4516.0722
info@contract.com.ar
www.contract.com.ar