


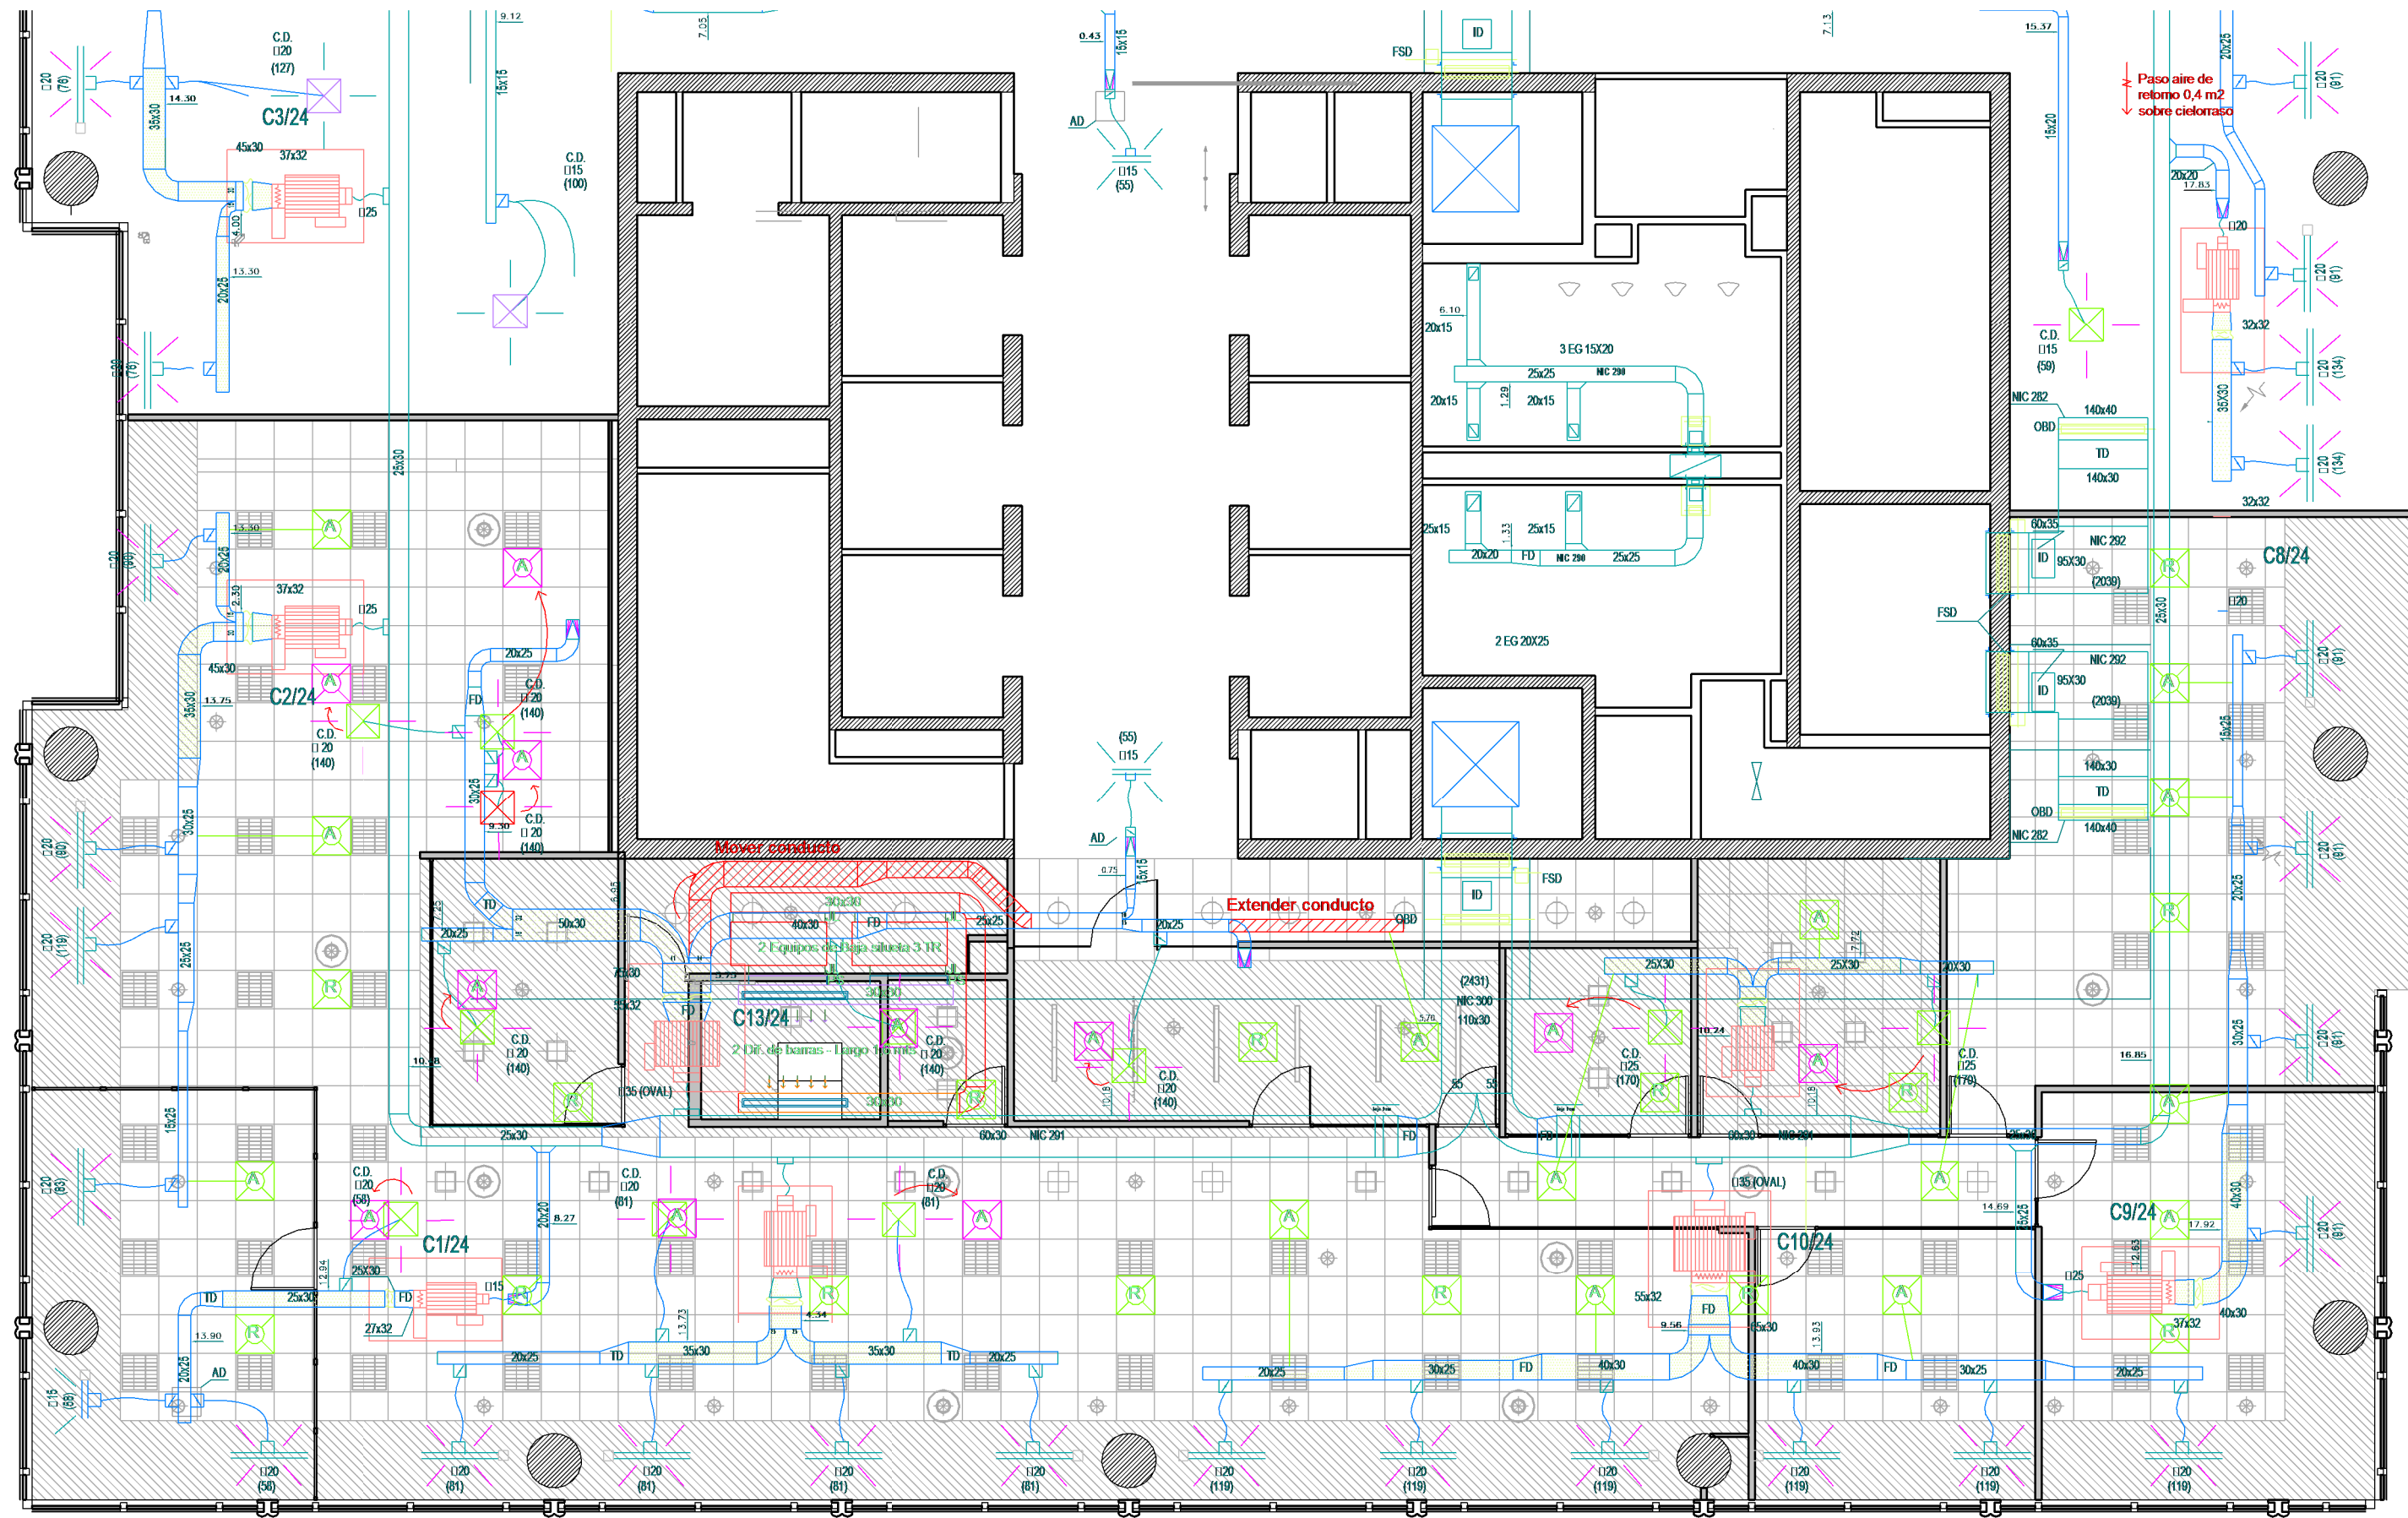

- REFERENCIAS
- C.D. DIFUSOR DE ALIMENTACION CUADRADO NUEVO. DIFUSOR NUEVO
 - DIFUSOR EXISTENTE C.D. DIFUSOR DE ALIMENTACION CUADRADO NUEVO.
 - DIFUSOR PERIMETRAL DE ALIMENTACION.
 - TAPA DE ACCESO
 - PERSIANA MOTORIZADA
 - DIFUSOR LINEAL DE ALIMENTACION
 - REJA DE EXTRACCION
 - FIRE DUMPER
 - FIRE SMOKE DAMPER
 - REJA DE ALIMENTACION.
 - TAPA DE INSPECCION INFERIOR EN EL CONDUCTO (45x45cm)
 - CAUDAL EN LITROS POR SEGUNDO
 - NIVEL INFERIOR DE CONDUCTO (MEDIDO DESDE NPT)
 - PERSIANA DE REGULACION
 - PILETA DE PATIO
 - DAMPER DE REGULACION
 - REJA DE INTERCONEXION
 - CONDUCTO FLEXIBLE



TORRE BANK BOSTON - PISO 24 SUR

IT 4.1

PLANO Aire Acondicionado
ESCALA 1 : 100
FECHA 01.11.2013
PROYECTISTA A.M.
NOTAS -

Todas las medidas se verificarán en obra.

El proyecto y el diseño indicados en este plano son propiedad intelectual de Contract Rent S.A. Está prohibida su utilización total o parcial sin la expresa autorización escrita de la empresa.



Tucumán 117, Piso 7 (C1049AAC)
Buenos Aires, Argentina
Tel/Fax 54.11. 4516.0722
info@contract.com.ar
www.contract.com.ar