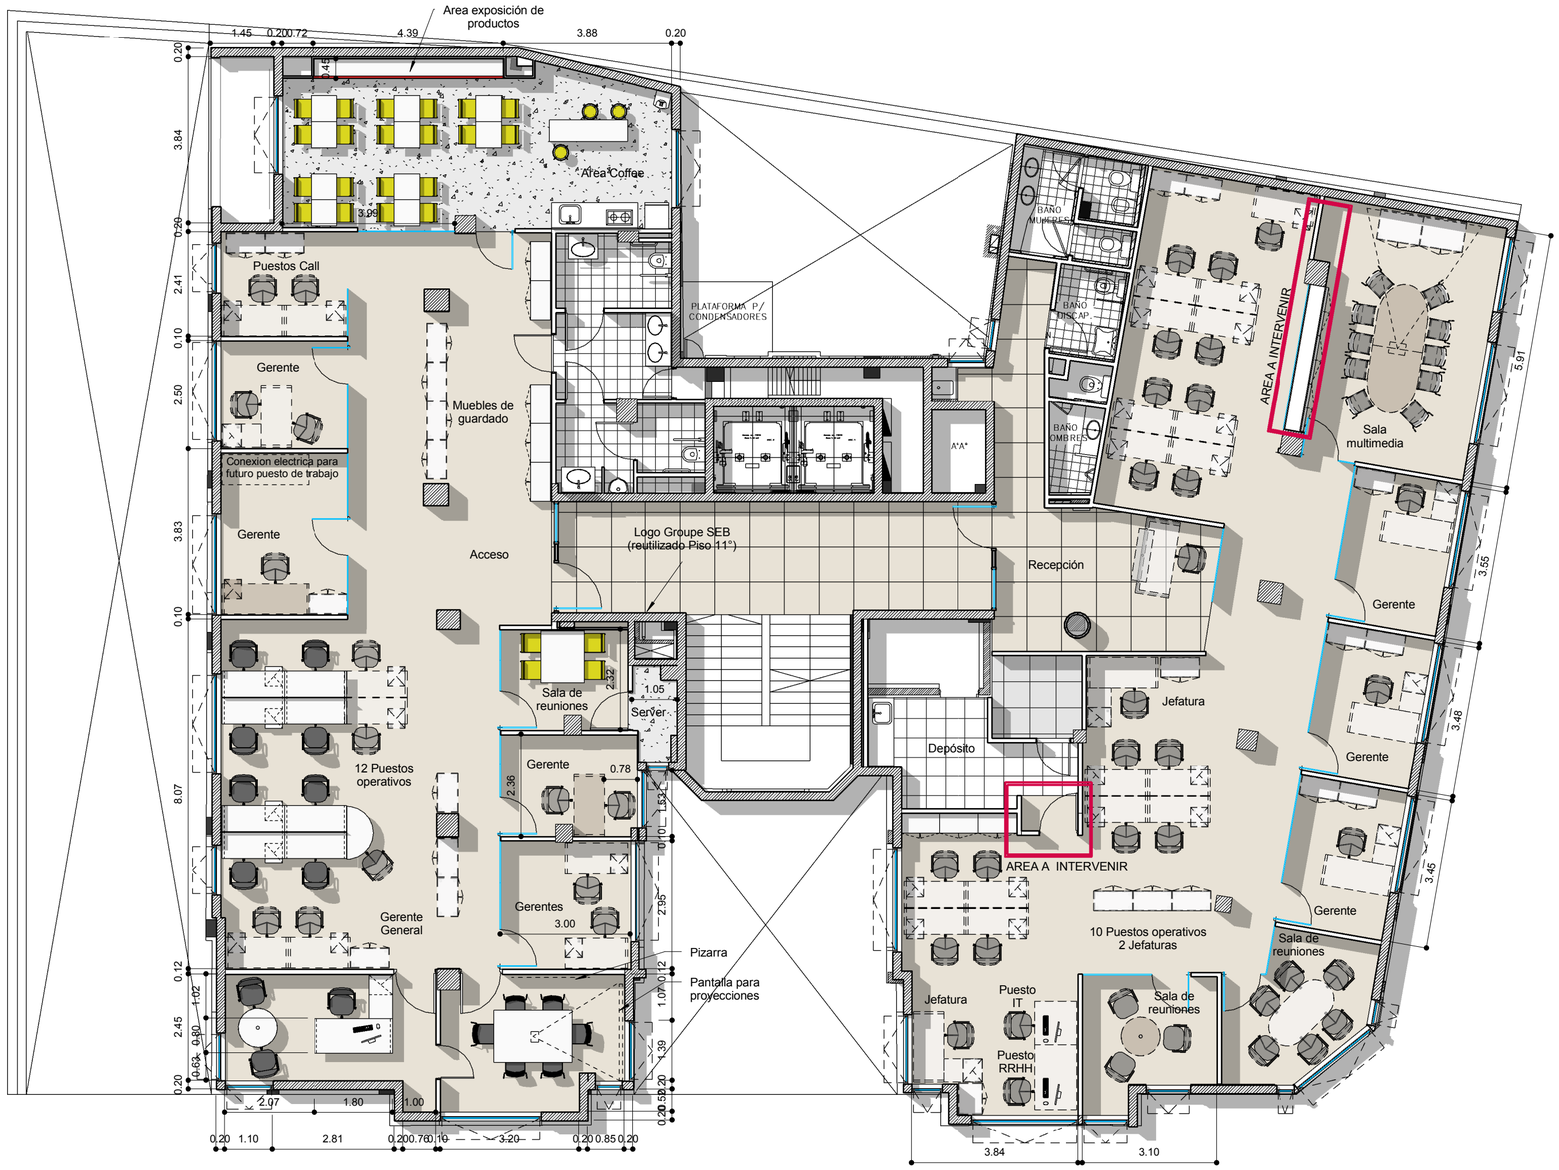

REFERENCIAS SOLADO

- Alfombra
- Cerámico
- Piso vinílico
- Piso flotante
- Porcelanato
- Equipamiento EXISTENTE

GROUPE SEB

BILLINGHURST 1833
PISO 3

EQ 1.1

PLANO	Layout
ESCALA	1 : 100
FECHA	21.02.2014
PROYECTISTA	A.P.
NOTAS	-

Todas las medidas se verificarán en obra.

El proyecto y el diseño indicados en este plano son propiedad intelectual de Contract Rent S.A. Está prohibida su utilización total o parcial sin la expresa autorización escrita de la empresa.

contract Espacios de Trabajo
Una empresa socia del grupo PLANNET
Tucumán 117, Piso 7 (C1049AAC)
Buenos Aires, Argentina
Tel/Fax 54.11. 4516.0722
info@contract.com.ar
www.contract.com.ar