

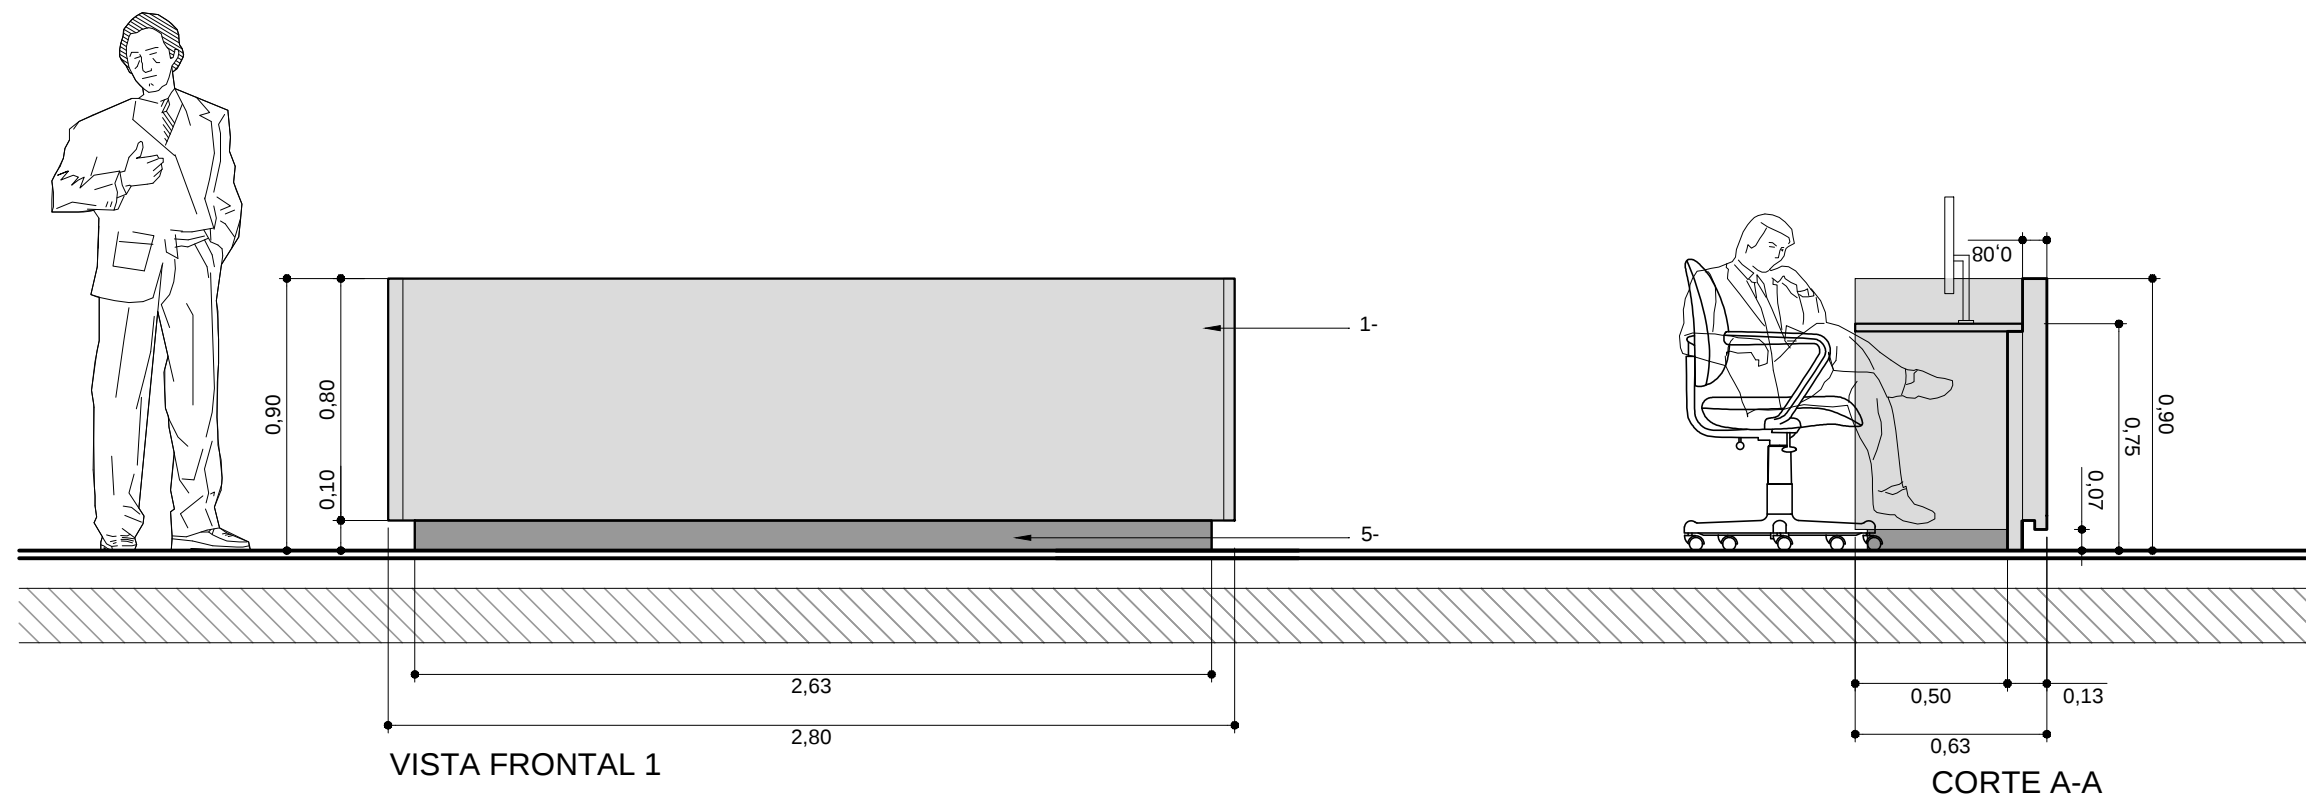


R1

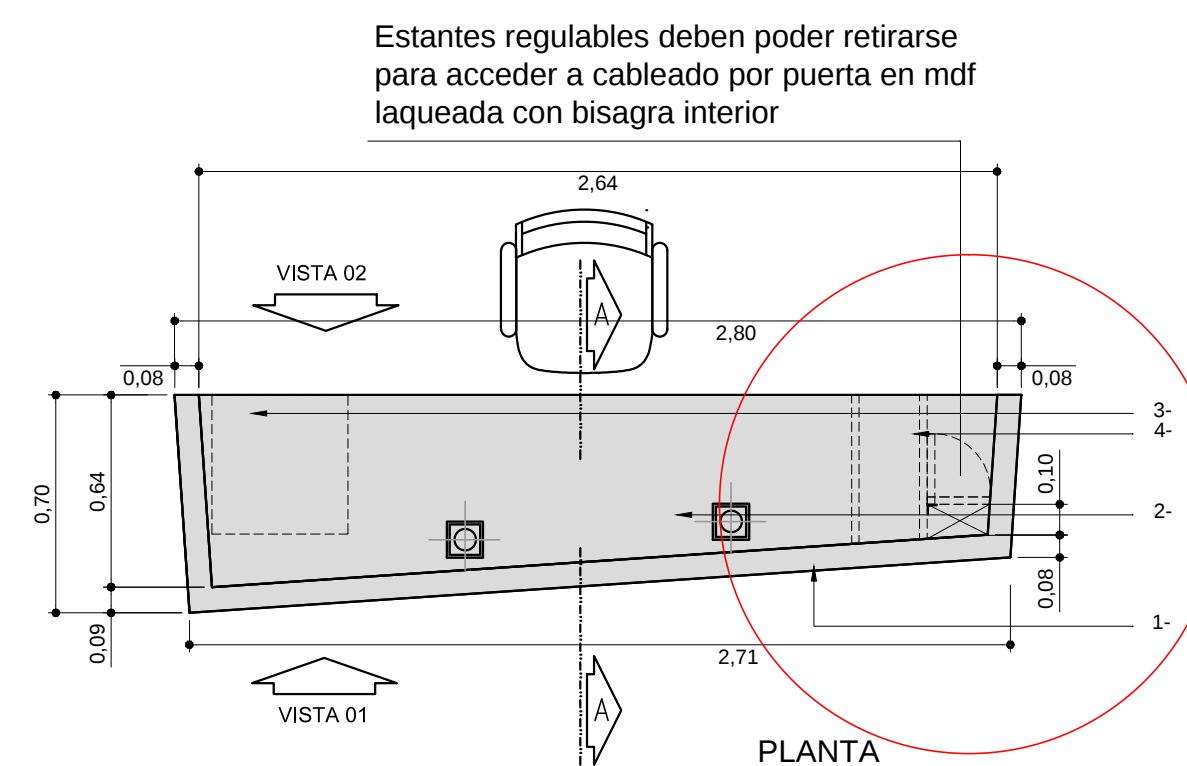

ESPECIFICACIONES TECNICAS

- 1- FRENTE DE MUEBLE - TABIQUE DE 80mm DE ESPESOR - DOBLE PLACA DE MDF DE 18mm - ACABADO LACA BLANCA BRILLANTE
- 2- TAPA EN MDF DE 30mm - MELAMINA COLOR BLANCO CON CANTO REPLANADO.
- 3- CAJONERA PEDESTAL CON 4 CAJONES DE GUARDADO, CON TIRADORES Y CERRADURA EN 1° CAJON.
- 4- MUEBLE PORTA CPU + PORTASOBRES EN MDF DE 25mm - MELAMINA COLOR BLANCO - CON CANTO REPLANADO.
- 5- ZOCCALO EN ACERO INOXIDABLE 100mm

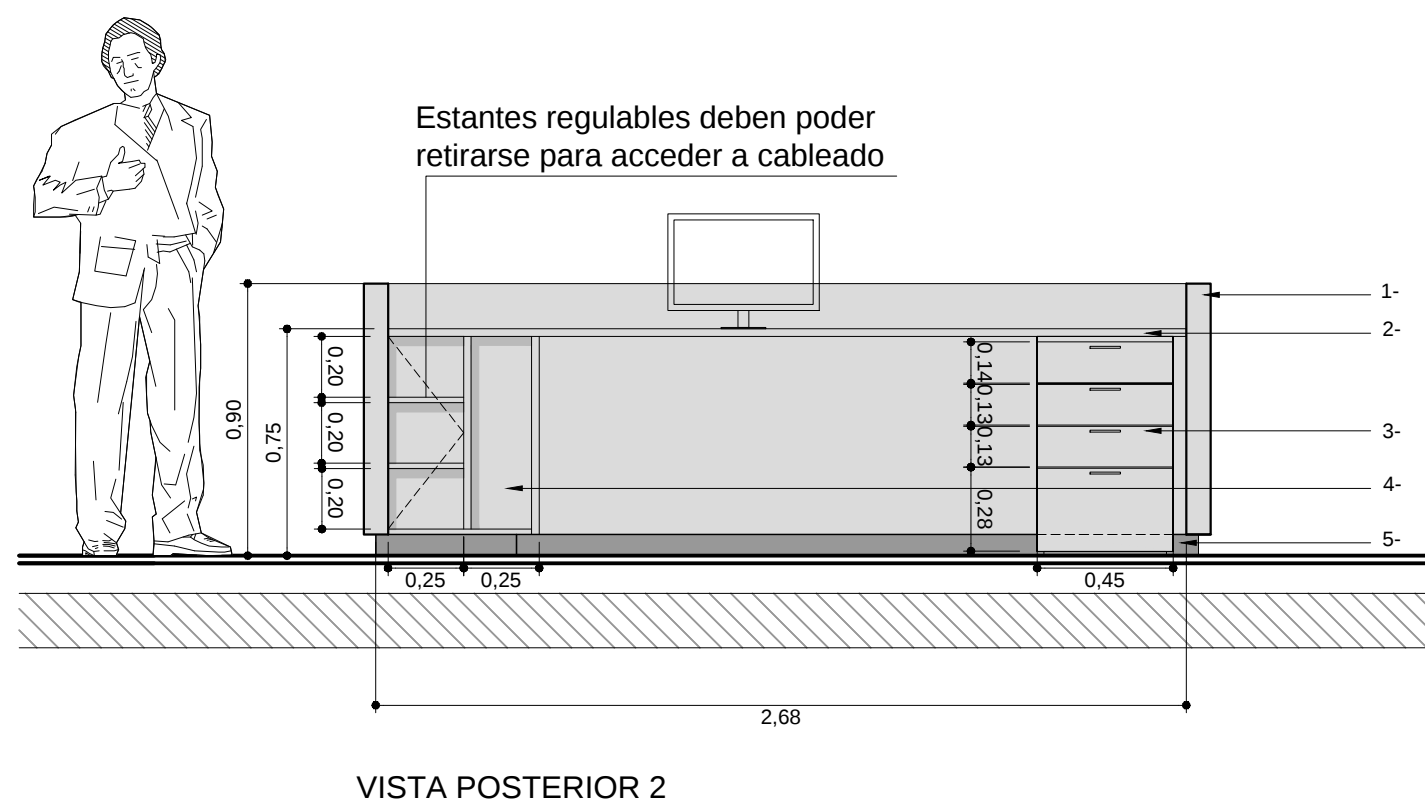

EDIFICIO MIRAGOLF
C. EMPRESARIA - CORDOBA

EM
2.2

PLANO MUEBLE DE RECEPCION - R1
ESCALA 1 : 25
FECHA 08-04-2014
PROYECTISTA A.M.
NOTAS -

Todas las medidas se verificarán en obra.

El proyecto y el diseño indicados en este plano son propiedad intelectual de Contract Rent S.A. Está prohibida su utilización total o parcial sin la expresa autorización escrita de la empresa.

contract Una empresa socia del grupo **PLANET**
Espacios de Trabajo
Tucumán 117, Piso 7 (C1049AAC)
Buenos Aires, Argentina
Tel/Fax 54.11. 4516.0722
info@contract.com.ar
www.contract.com.ar