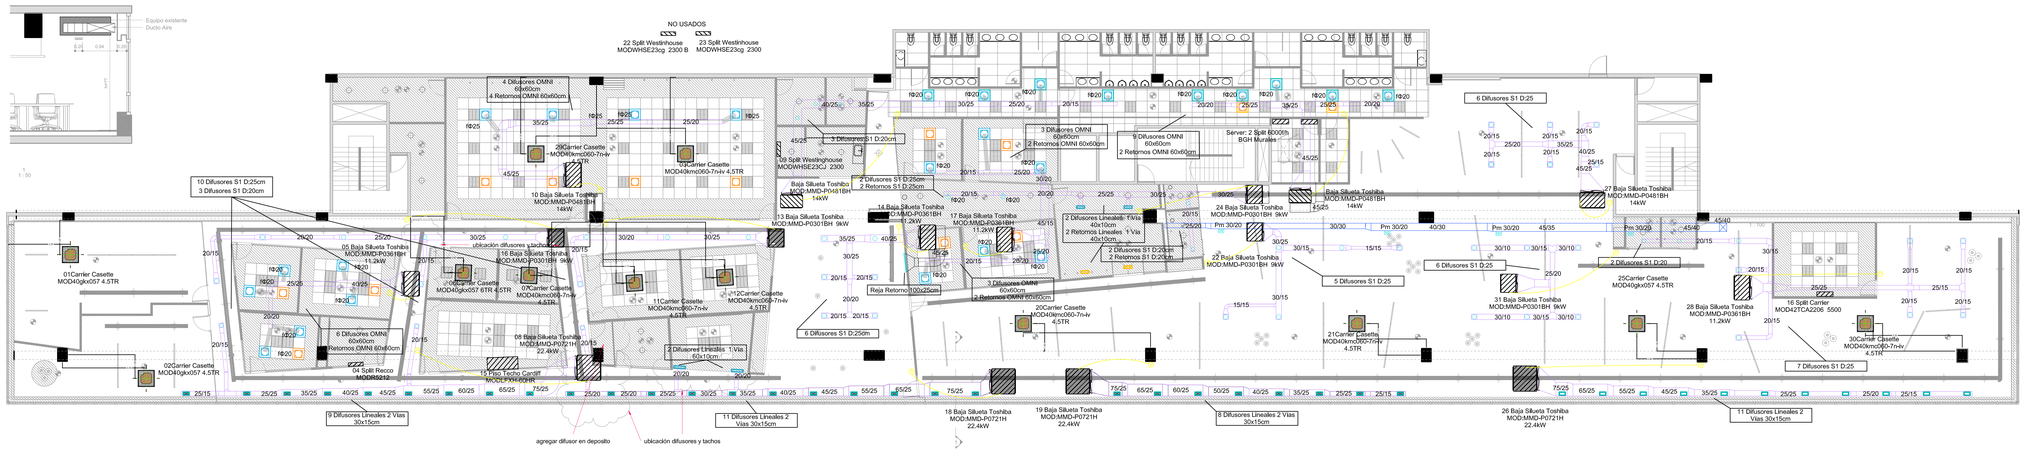

Quilmes

COSTA SALGUERO

PLANO	Aire Acondicionado
ESCALA	-
FECHA	11/08/15
PROYECTISTA	JB
NOTAS	-

Todas las medidas se verificarán en obra.

El proyecto y el diseño indicados en este plano son propiedad intelectual de Contract Rent S.A. Está prohibida su utilización total o parcial sin la expresa autorización escrita de la empresa.

contract Espacios de Trabajo
Una empresa social del grupo PLANNET
Tucumán 117, Piso 7 (C1049AAC)
Buenos Aires, Argentina
Tel/Fax: (54-11) 4328-5000
info@contract.com.ar
www.contract.com.ar