


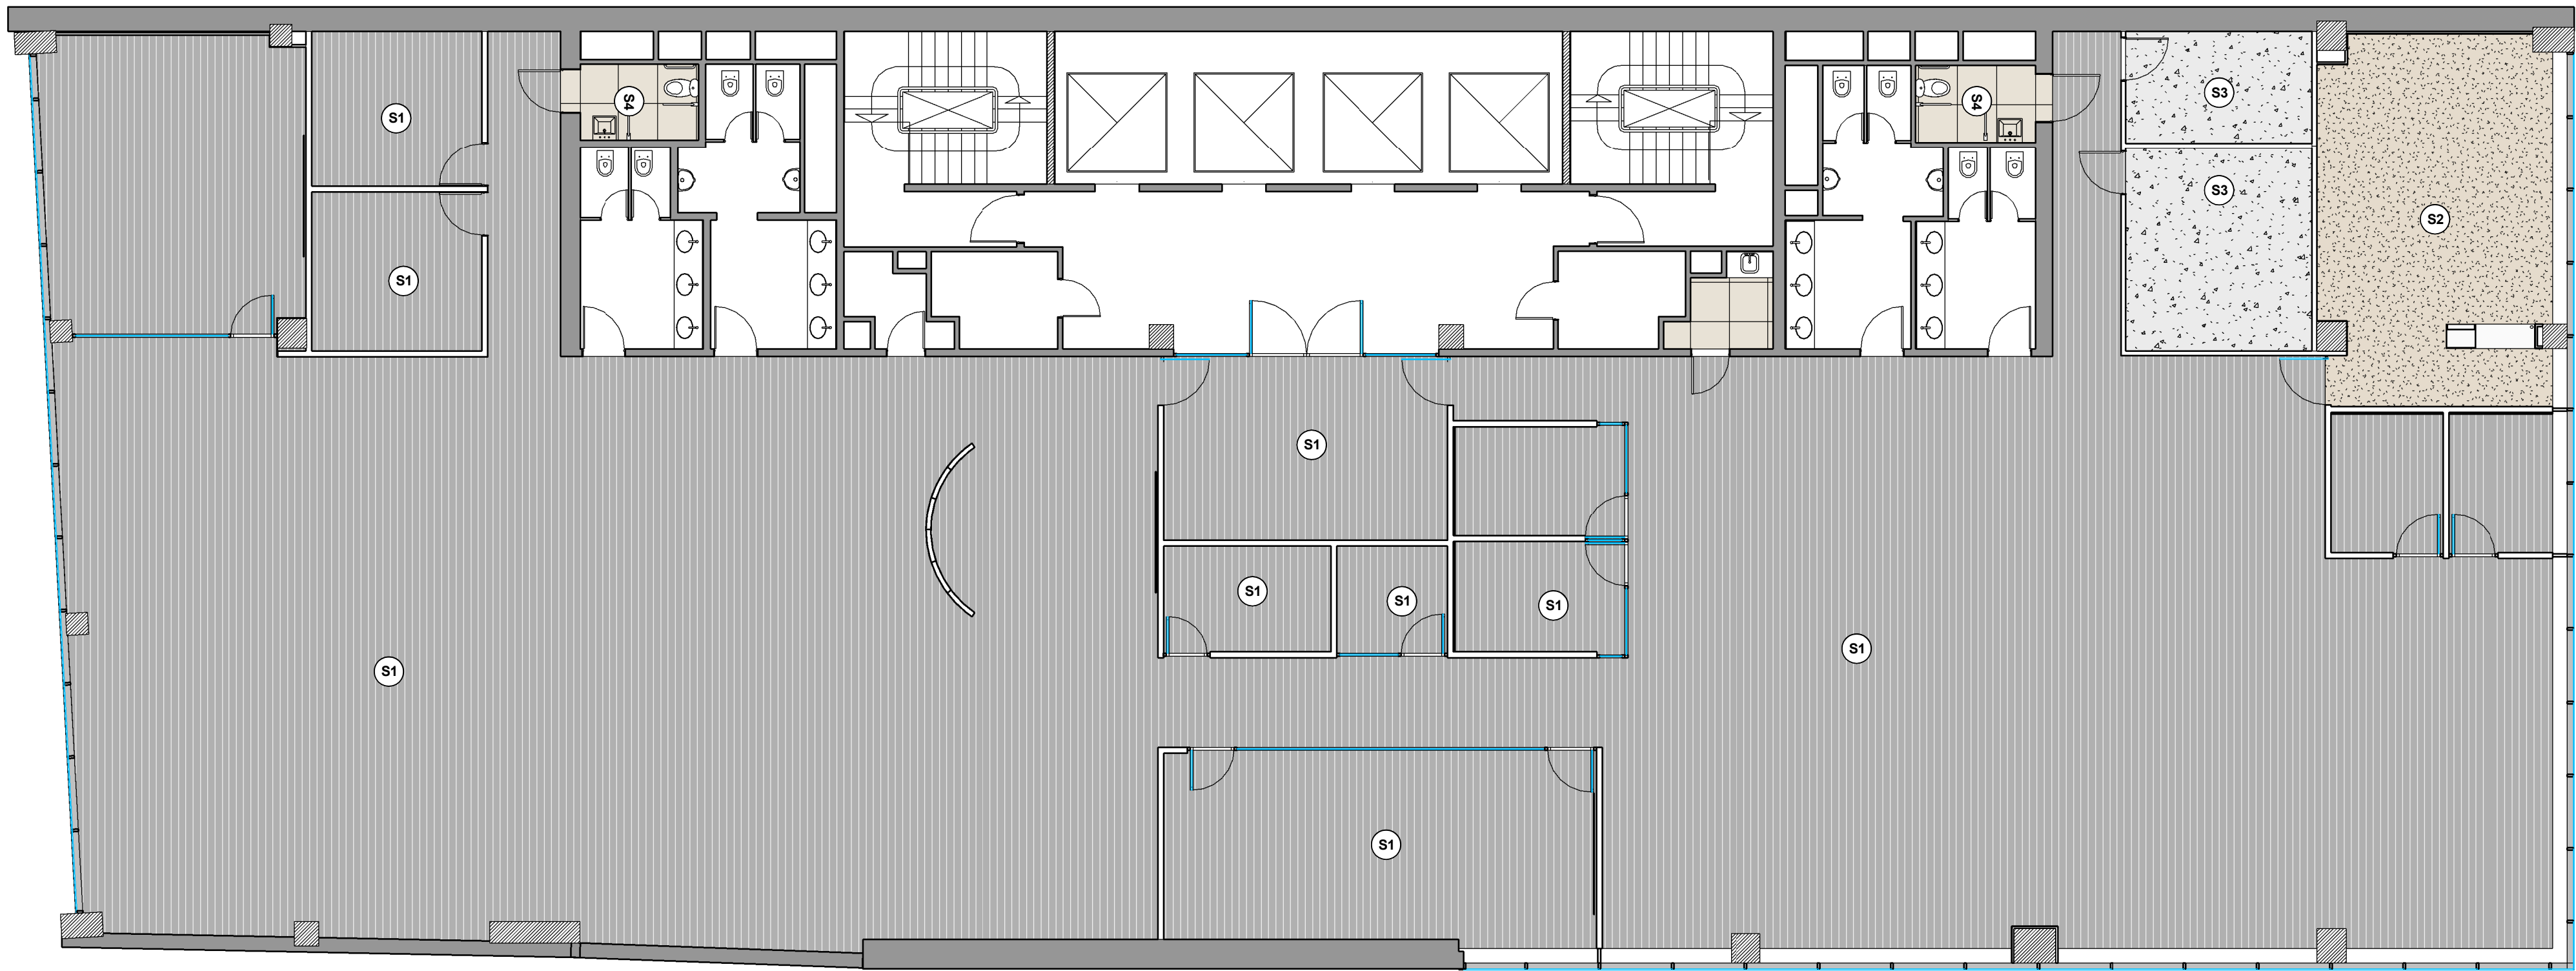

REFERENCIAS SOLADO

S1- Alfombra Shaw Diffuse

S2- Piso vinílico en baldosas

S3- Piso de goma

Porcelanato

SECTORES EN BLANCO = PISO EXISTENTE

ARCADIS

ALEM 518 PISO 7

AR
1.4

PLANO SOLADOS
ESCALA 1 : 100
FECHA ENERO 2016

PLANOS CONFORMES A OBRA

El proyecto y el diseño indicados en este plano son propiedad intelectual de Contract S.A.
Está prohibida su utilización total o parcial sin la expresa autorización escrita de la empresa.

contract
workplaces

Tucumán 117 - Piso 7
Buenos Aires - Argentina
Tel: +54 11 4516-0722
info@contract.com.ar
www.contractworkplaces.com