


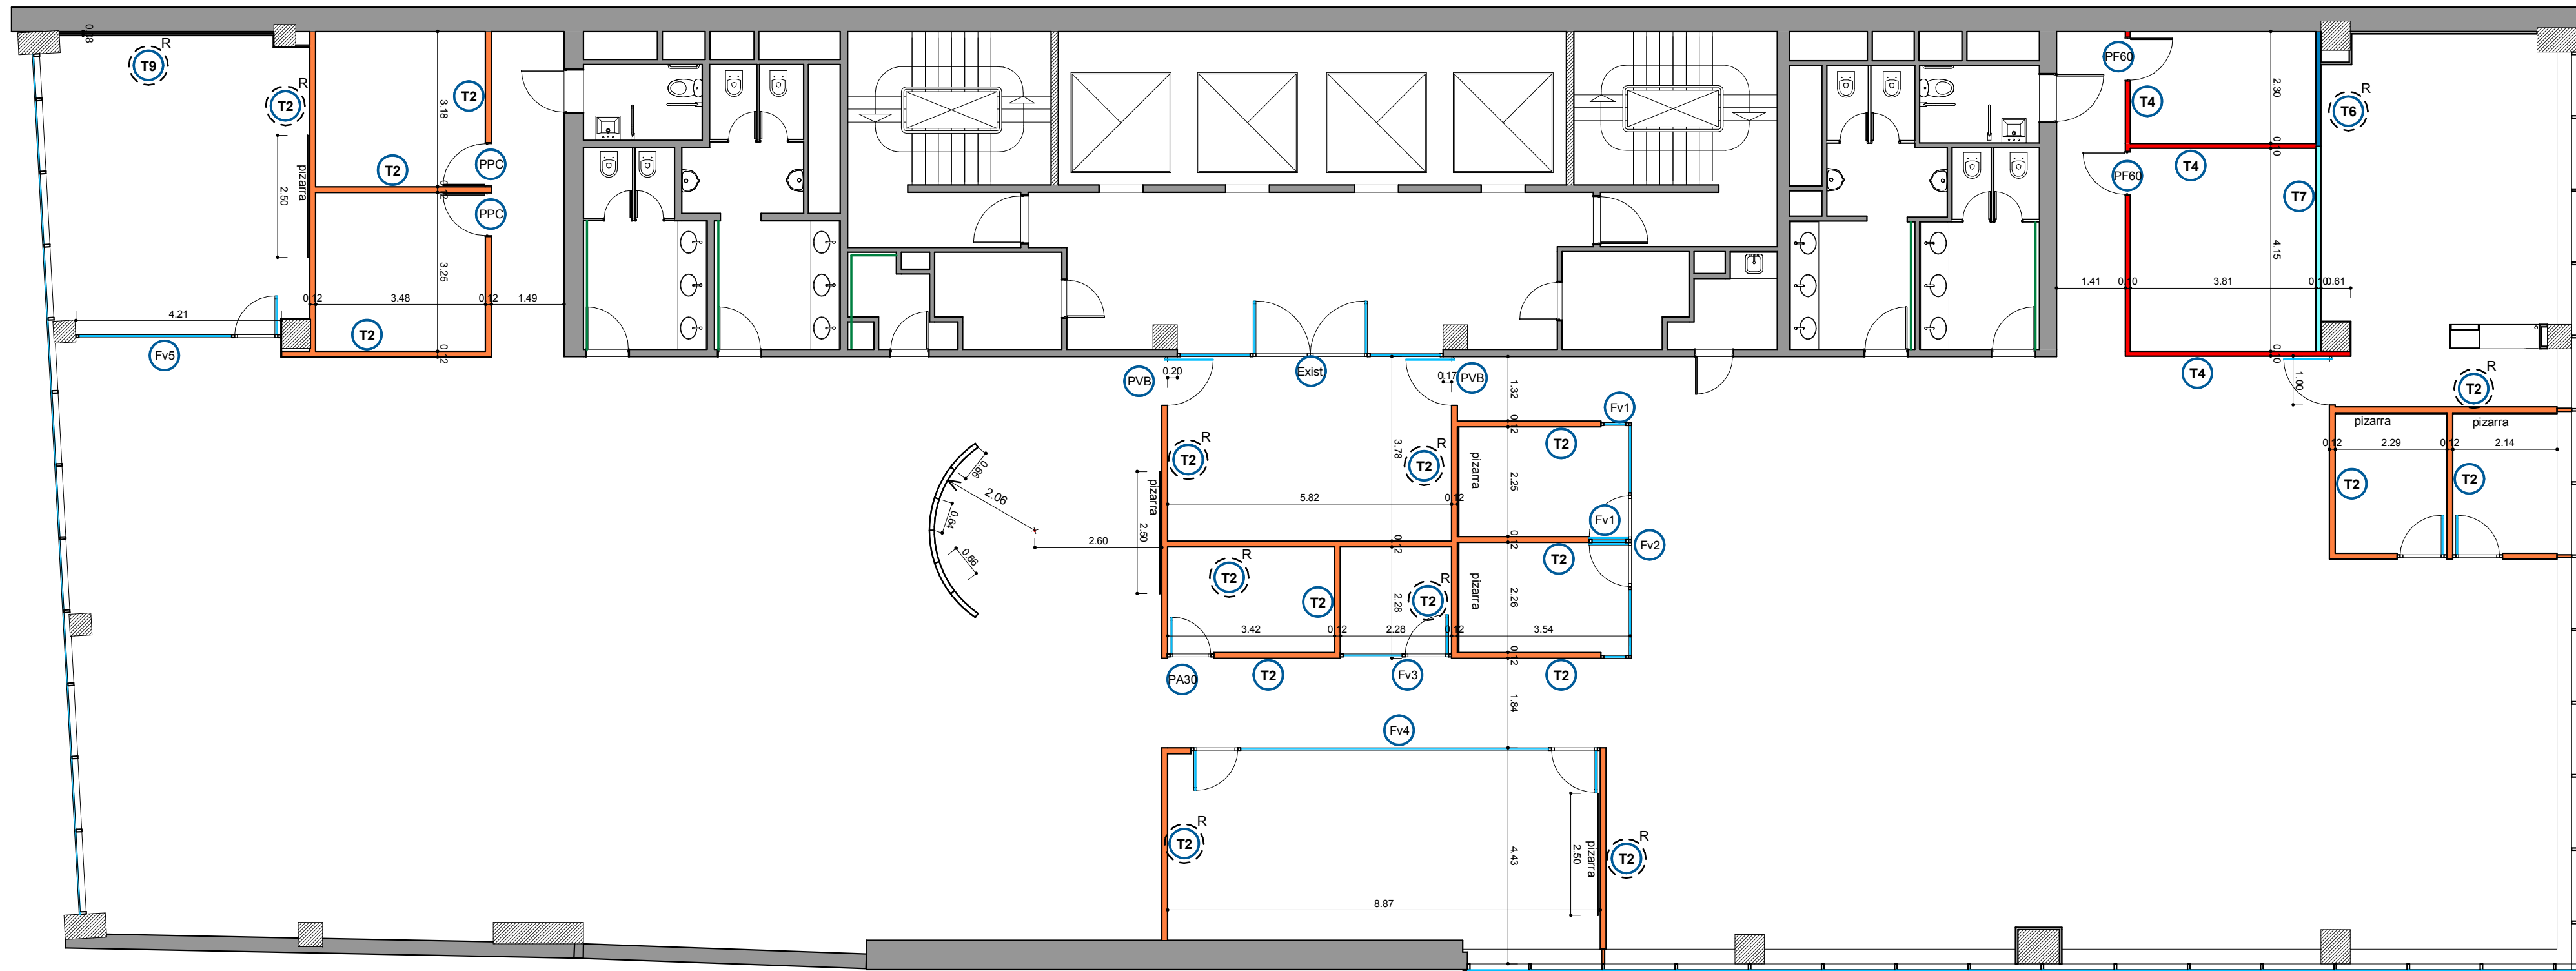

REFERENCIAS TABIQUERÍA

- DOBLE PLACA BLANCA con aislación - h: hasta losa
- SIMPLE PLACA ROJA (ignífuga) con aislación - h: hasta losa
- SIMPLE PLACA BLANCA / VERDE con aislación - h: hasta losa
- SIMPLE PLACA BLANCA / ROJA con aislación - h: hasta losa
- MEDIO FORRO PLACA BLANCA con aislación - e: 5cm - h: hasta losa
- REFUERZOS EN DURLLOCK según plano detalle correspondiente

ESTRUCTURA DE H"A" EXISTENTE

MURO EXISTENTE

VIDRIO SIMPLE con U de aluminio anodizado natural y cristal templado - e: 10mm

TIPO DE PUERTA ANCHO DE VANO

ARCADIS

ALEM 518 PISO 7 AR 1.3

PLANO TABIQUERIA
ESCALA 1:100
FECHA ENERO 2016

PLANOS CONFORMES A OBRA

El proyecto y el diseño indicados en este plano son propiedad intelectual de Contract S.A. Está prohibida su utilización total o parcial sin la expresa autorización escrita de la empresa.

contract
workplaces

Tucumán 117 - Piso 7
Buenos Aires - Argentina
Tel: +54 11 4516-0722
info@contract.com.ar
www.contractworkplaces.com