


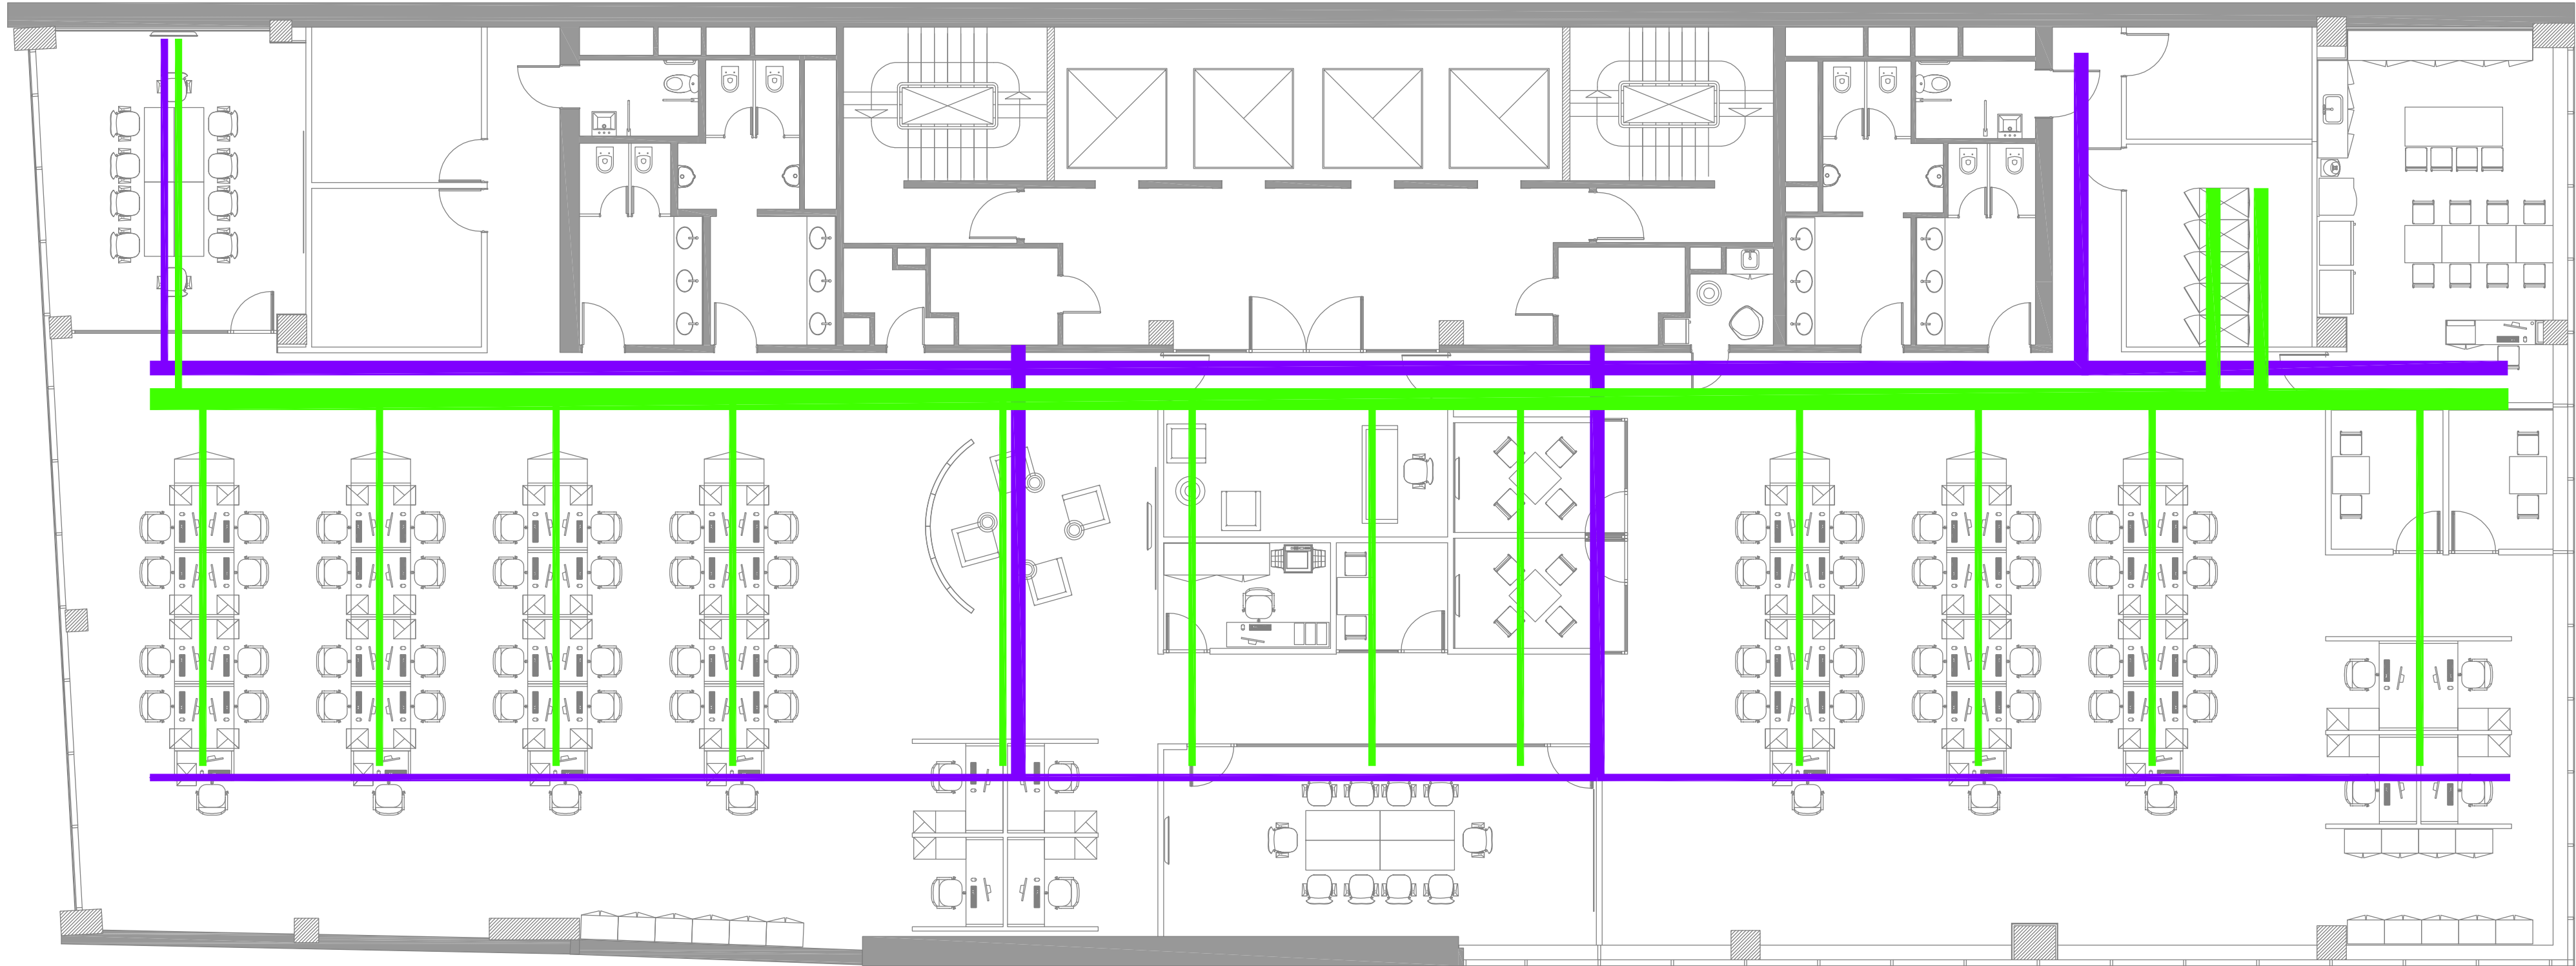

| SÍMBOLO | DESCRIPCIÓN                                       |
|---------|---------------------------------------------------|
|         | BANDEJA PERFORADA BAJO PISO<br>CORRIENTES DEBILES |
|         | BANDEJA PERFORADA BAJO PISO<br>FUERZA MOTRIZ      |

## ARCADIS

ALEM 518 PISO 7

IE  
2.5

PLANO Inst. Electrica Canalizaciones p/Piso  
ESCALA 1:100  
FECHA ENERO 2016

PLANOS CONFORMES A OBRA

El proyecto y el diseño indicados en este plano son propiedad intelectual de Contract S.A.  
Está prohibida su utilización total o parcial sin la expresa autorización escrita de la empresa.

**contract**  
workplaces

Tucumán 117 - Piso 7  
Buenos Aires - Argentina  
Tel: +54 11 4516-0722  
info@contract.com.ar  
www.contractworkplaces.com