



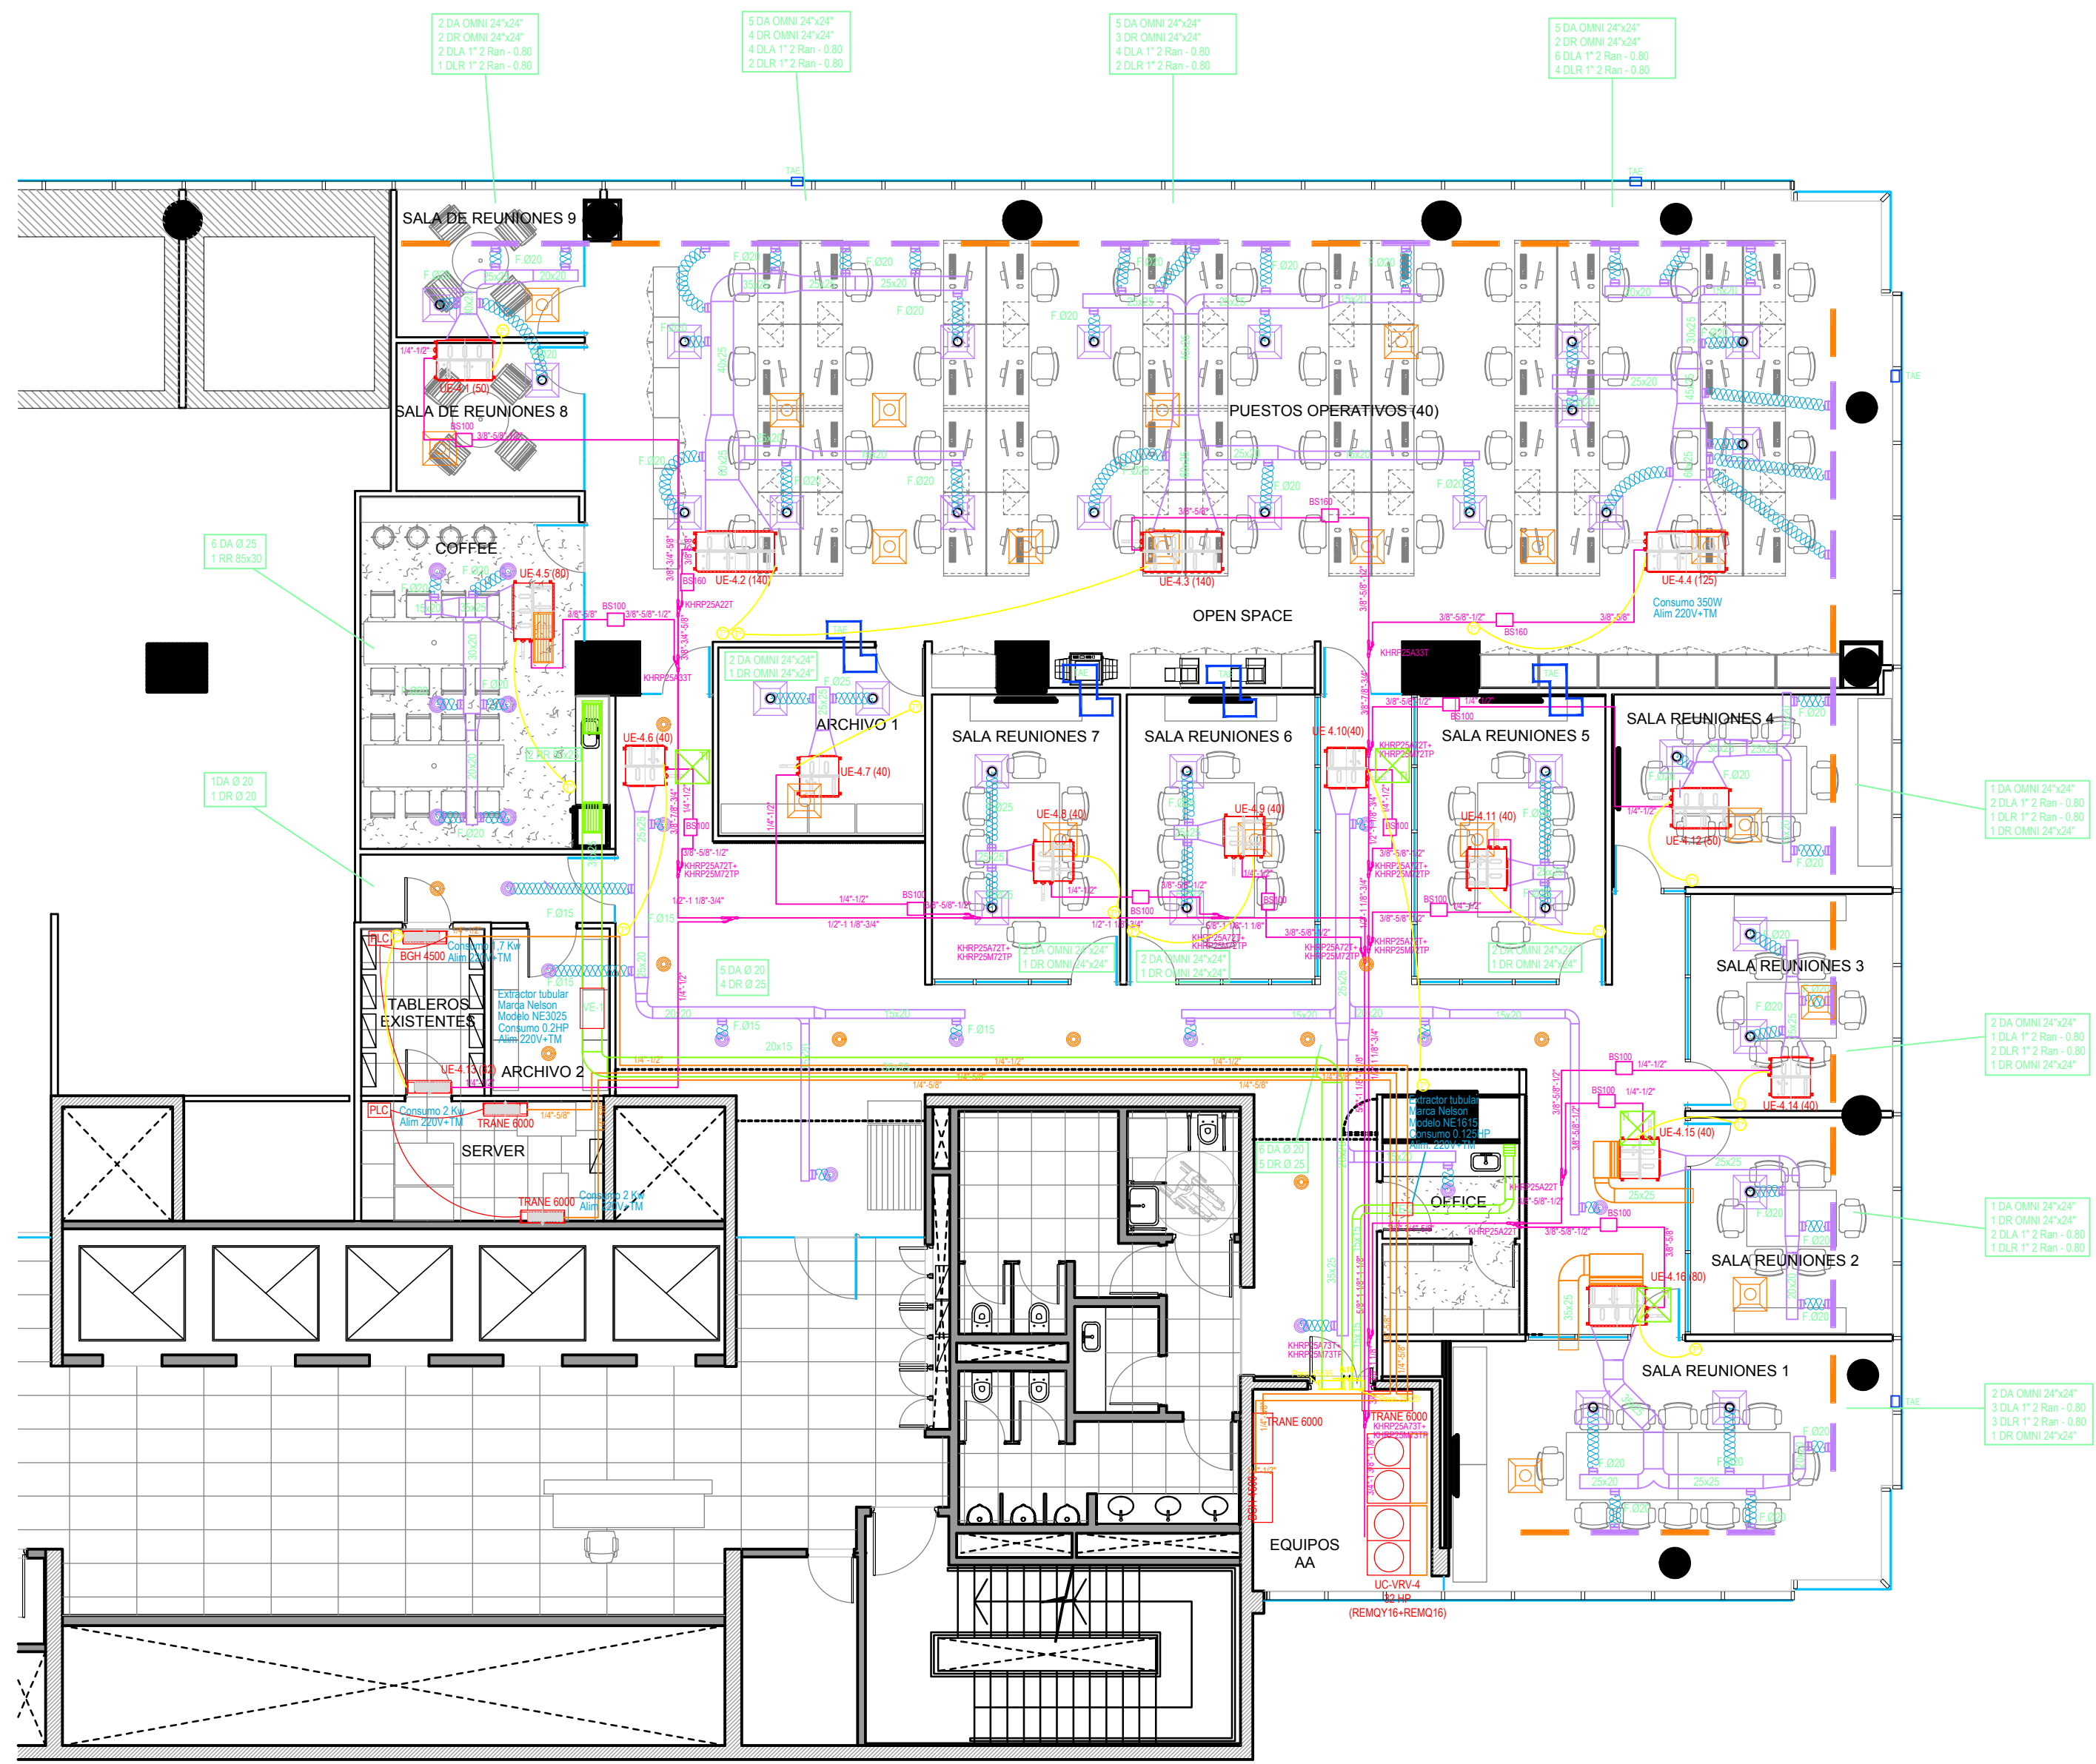

BTG AL RIO - PISO 9º - ESC 1:50

PROYECTO	LIBERTADOR 101 - 9º PISO
CLIENTE	BTG PACTUAL
FECHA	ENERO 2016

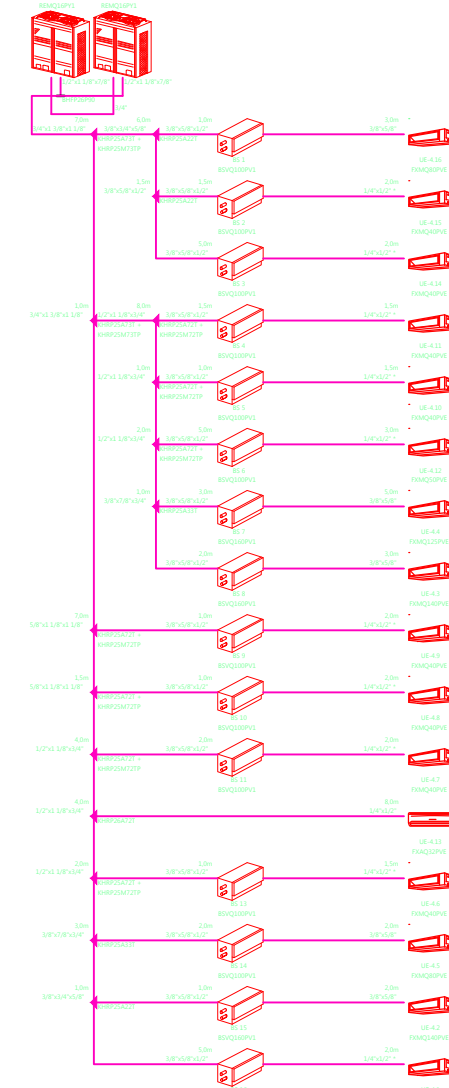

Libertador 101 - 9 °PISO

IT
4.1

PLANO Inst. AIRE ACONDICIONADO
 ESCALA 1:100
 FECHA ENERO 2016

PLANOS CONFORMES A OBRA.

El proyecto y el diseño indicados en este plano son propiedad intelectual de Contract S.A. Está prohibida su utilización total o parcial sin la expresa autorización escrita de la empresa.

contract
workplaces

Tucumán 117 - Piso 7
 Buenos Aires - Argentina
 Tel: +54 11 4516-0722
 info@contract.com.ar
 www.contractworkplaces.com