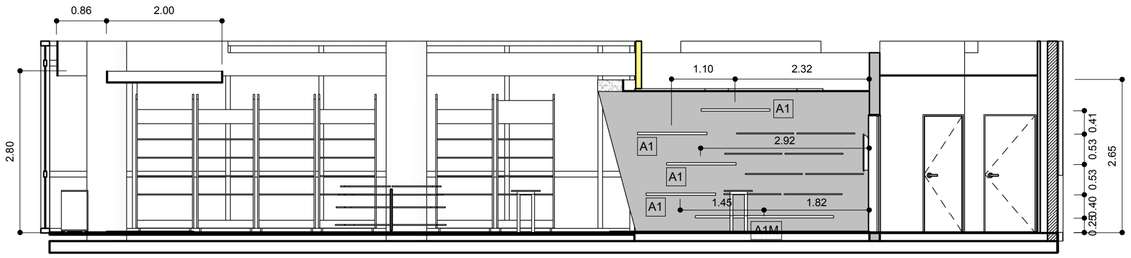

Corte Vista Cielorraso
1 : 75

DETALLE C

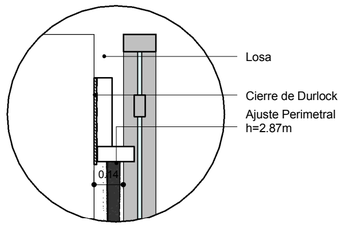

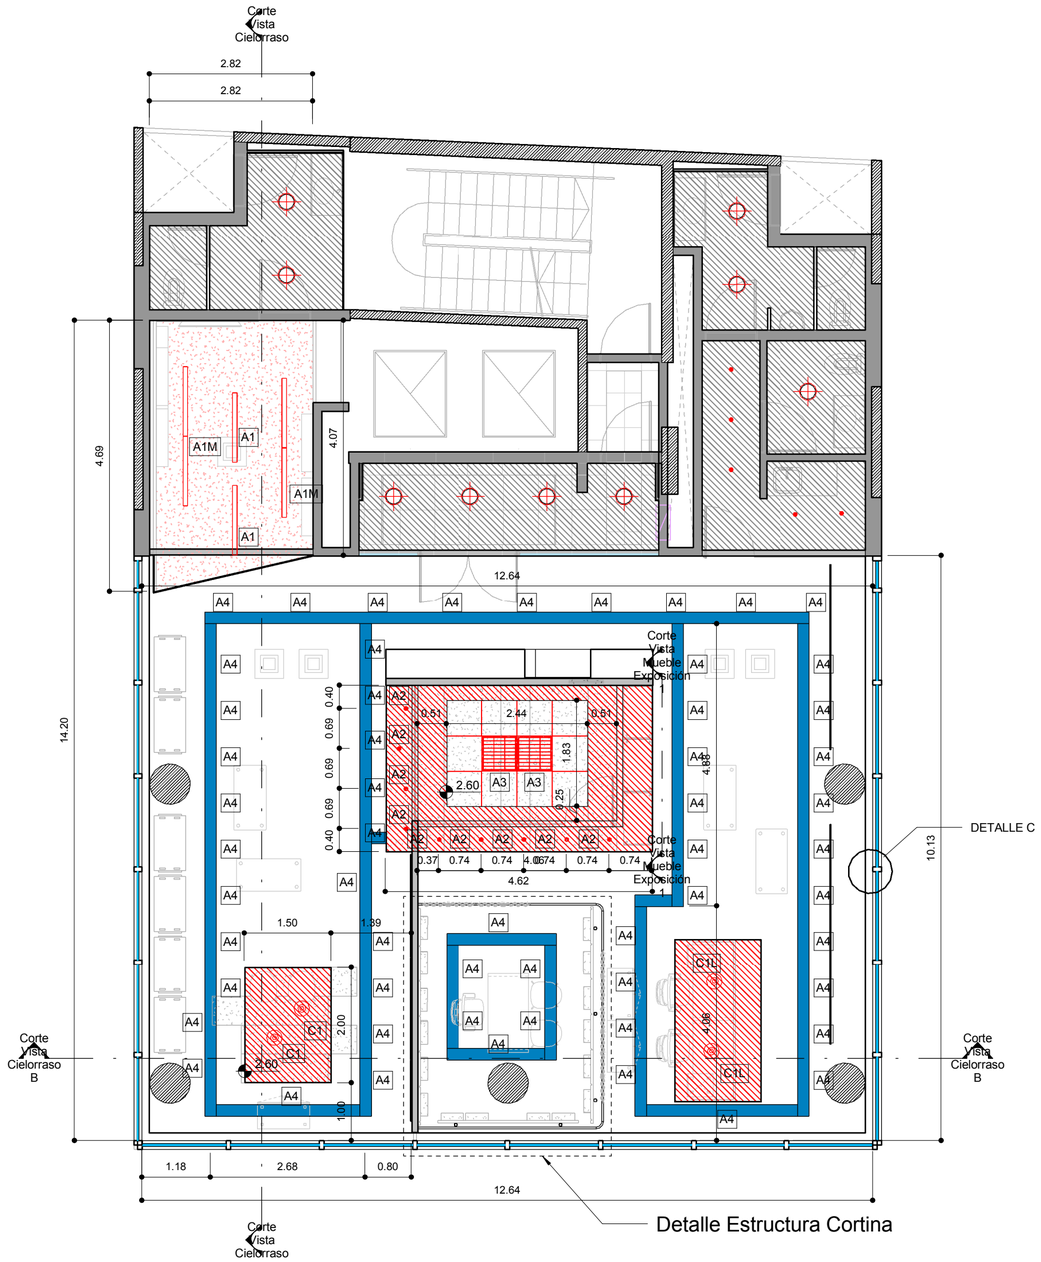

Cielorrasos - horizontal			
Nivel	**Area**	**Perímetro**	**Metros lineales**
CO_Durlock - continuo			
Cielo-2.60m	27 m²	53.29	26.64
	27 m²	53.29	26.64
CO_Durlock - EXISTENTE			
Cielo-2.60m	30 m²	65.76	32.88
	30 m²	65.76	32.88
CO_Modular - 61x61cm			
Cielo-2.60m	4 m²	8.54	4.27
	4 m²	8.54	4.27

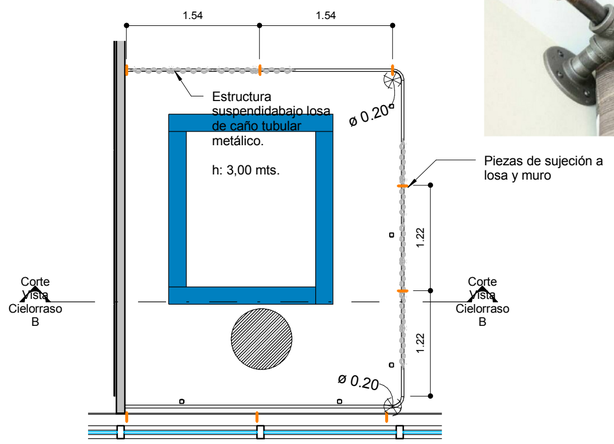

Detalle estructura cortina
1 : 50

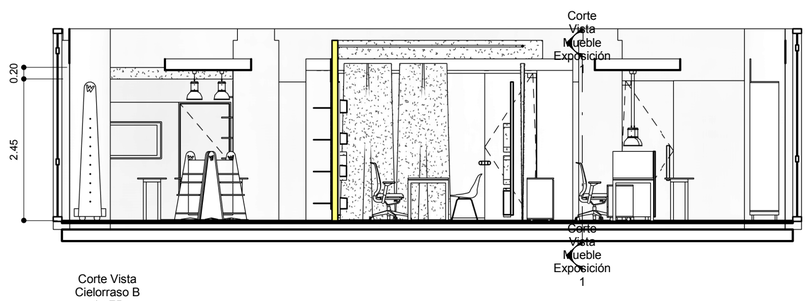

Corte Vista Cielorraso B
1 : 75

REFERENCIAS CIELORRASO

- Durlock
- Modular
- Losa a la vista
- Altura 2.60m
- Altura 2.87m
- EXISTENTE

Bandeja metálica portacable 200mm h=2.80m

A1 - Lafonier's - Artefacto de embutir en techo y pared "Slim Light Flat Liner" a raz - Cant: 6 unidades

A1M - Lafonier's - Artefacto de embutir en techo y pared "Slim Light Flat Liner" a raz - 2 Artefactos modulares continuos - Puntera en los extremos. - Cant: 3 x 2 Unidades

A2 - Artelum - Artefacto de embutir tipo dicroica - Modelo Rexon Cod: 74635 - Dicro Led - Cant: 9 unidades

A3 - Artelum - Artefacto de embutir 60cmx60cm - Modelo Lena Cod: 65008 - 3x36W - Cant: 2 Unidades

A4 - Artelum - Lámpara orientable de aplicar bajo bandeja - Modelo Telescopy Cod: 53310 - Color Negro Cant: 49 Unidades

C1 - Darko - Campana colgante tipo industrial para TC-EL E27 bajo pastilla - Modelo Casco Cod: TI12568 - 1x100W. Color gris - Cant: 2 Unidades - h colocación: 2,20mts.

C1L - Darko - Campana colgante tipo industrial para TC-EL E27 bajo losa - Modelo Casco Cod: TI12568 - 1x100W. Color gris - Cant: 3 Unidades - h colocación: 2,30mts.

CONFORME A OBRA

Libertador 650 - Piso N°6

OC 2.2

PLANO	Cielorrasos
ESCALA	1 : 75
FECHA	Enero 2016
PROYECTISTA	AS
NOTAS	-

Plano Conforme a Obra

El proyecto y el diseño indicados en este plano son propiedad intelectual de Contract Rent S.A. Está prohibida su utilización total o parcial sin la expresa autorización escrita de la empresa.

contract workplaces

Tucuman 117 ,Piso 7 (C1049AAC)
Buenos Aires, Argentina
Tel/Fax 54.11.45160722
info@contract.com.ar
www.contract.com.ar