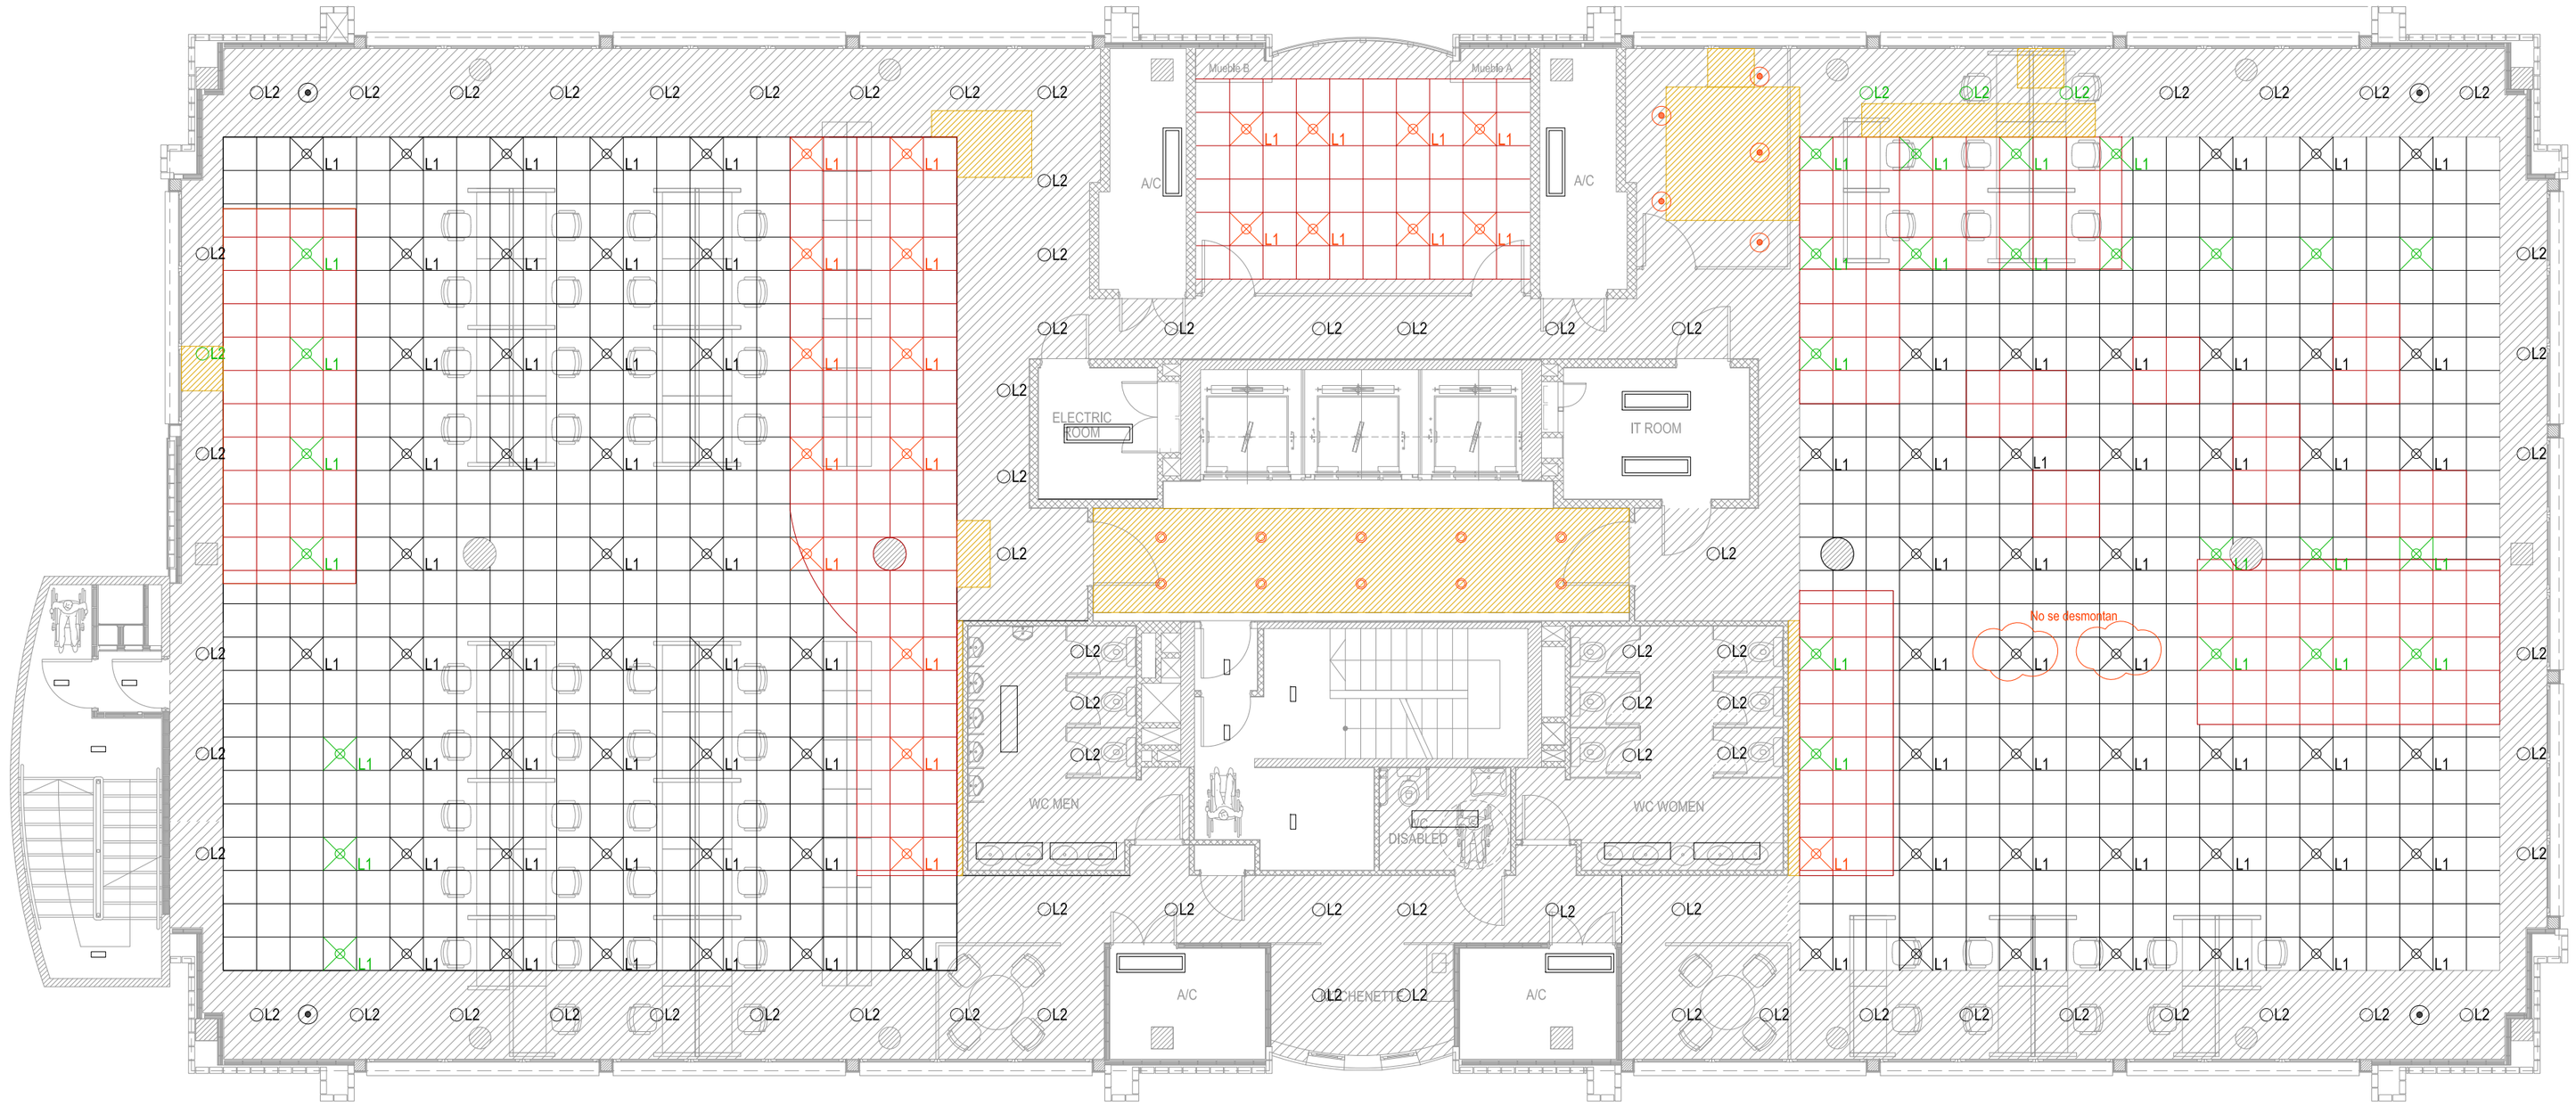

LUMINARIAS		
ITEM	ESPECIFICACION	CANT.
	Luminaria de empotrar Ø86cm. existente.	
	Luminaria adosable 125x34cm. existente.	
	Luminaria de empotrar 121x31cm. existente.	
L1	Luminaria de empotrar 61x61cm, existente.	
L1	Desmonte de Luminaria de empotrar 61x61cm, existente. Para reubicar.	27 un
L1	Desmonte y retiro de Luminaria de empotrar 61x61cm, existente.	8 un
L2	Luminaria de empotrar Ø23cm, existente.	
L2	Desmonte de Luminaria de empotrar Ø23cm, existente. Para reubicar.	4 un
	Desmonte y retiro de Luminaria de empotrar Ø18cm, existente.	10 un
	Desmonte y retiro de Luminaria de empotrar Ø23cm, existente.	5 un

Baja cantidad

CIELO RASO (h= Desde piso acabado)		
ITEM	ESPECIFICACION	h = (cm)
	Cielo raso plano de durlock. Existente	250
	Desmonte de Cielo raso plano de durlock	250
	Cielo raso modular acústico 61x61. Existente. Desmonte SOLO PLACAS.	270
	Desmonte de Cielo raso modular acústico 61x61.	250

NOTAS

- Adecuar Cielo raso existente, para instalación de nuevos tabiques que suben a losa.
- Reubicar las luminarias que estén en mejor estado.
- Desmonte y/o reubicación de equipos, ductos y accesorios, Sistema Aire acondicionado, de acuerdo a nuevo proyecto.
- Desmonte y/o reubicación de tubería, accesorios y sprinker head, sistema Contraincendios.

No se interviene el cielo raso existente en algunas áreas, por que ya no suben los tabiques a la losa.

PLANTA DESMONTES Y DEMOLICIONES (Cielo raso e iluminación)

PISO 4 ESC. 1:100

PHILIPS

ARGENTINA BUENOS AIRES

CASTELLANOS CASTRO ARQUITECTURA S.A.

SANTIAGO - CHILE

CONFIDENCIAL Este plano es propiedad Intelectual de Castellanos Castro Arquitectura. Prohibida su reproducción total o parcial sin su autorización por escrito.

DESARROLLO DEL PROYECTO:

POLIEDRO ARQ

ARQ. CAROLINA VICARIO

POLIEDRO ESTUDIO SRL / BUENOS AIRES - ARGENTINA

LOGO CONSTRUCTOR

DESARROLLO DEL PROYECTO:

LOGO AREA TECNICA

DESARROLLO DEL PROYECTO:

OBSERVACIONES:

- Verificar todas las medidas en obra.
- Ver notas generales (Plano G01)

REVISIONES:	Nº RV.:	FECHA:
Reemplaza RV3. a)No se interviene el cielo raso existente en algunas áreas, porque ya no suben los tabiques a la losa.	CD1	15-jun-2017

CONTENIDO:

PLANTA DESMONTES Y DEMOLICIONES

PISO 4

ESCALA: 1:100 @ A2

FECHA: 15 / JUNIO / 2017

DISEÑO: ARQ. GINA CORREA

ARCHIVO: A01_CD1_Desmontes_Demoliciones_Philips Buenos Aires_Piso 4.dwg

PLANO No.: A-01b

HOJA: 02 de 15

ARG-BA-4-2-02-CD1