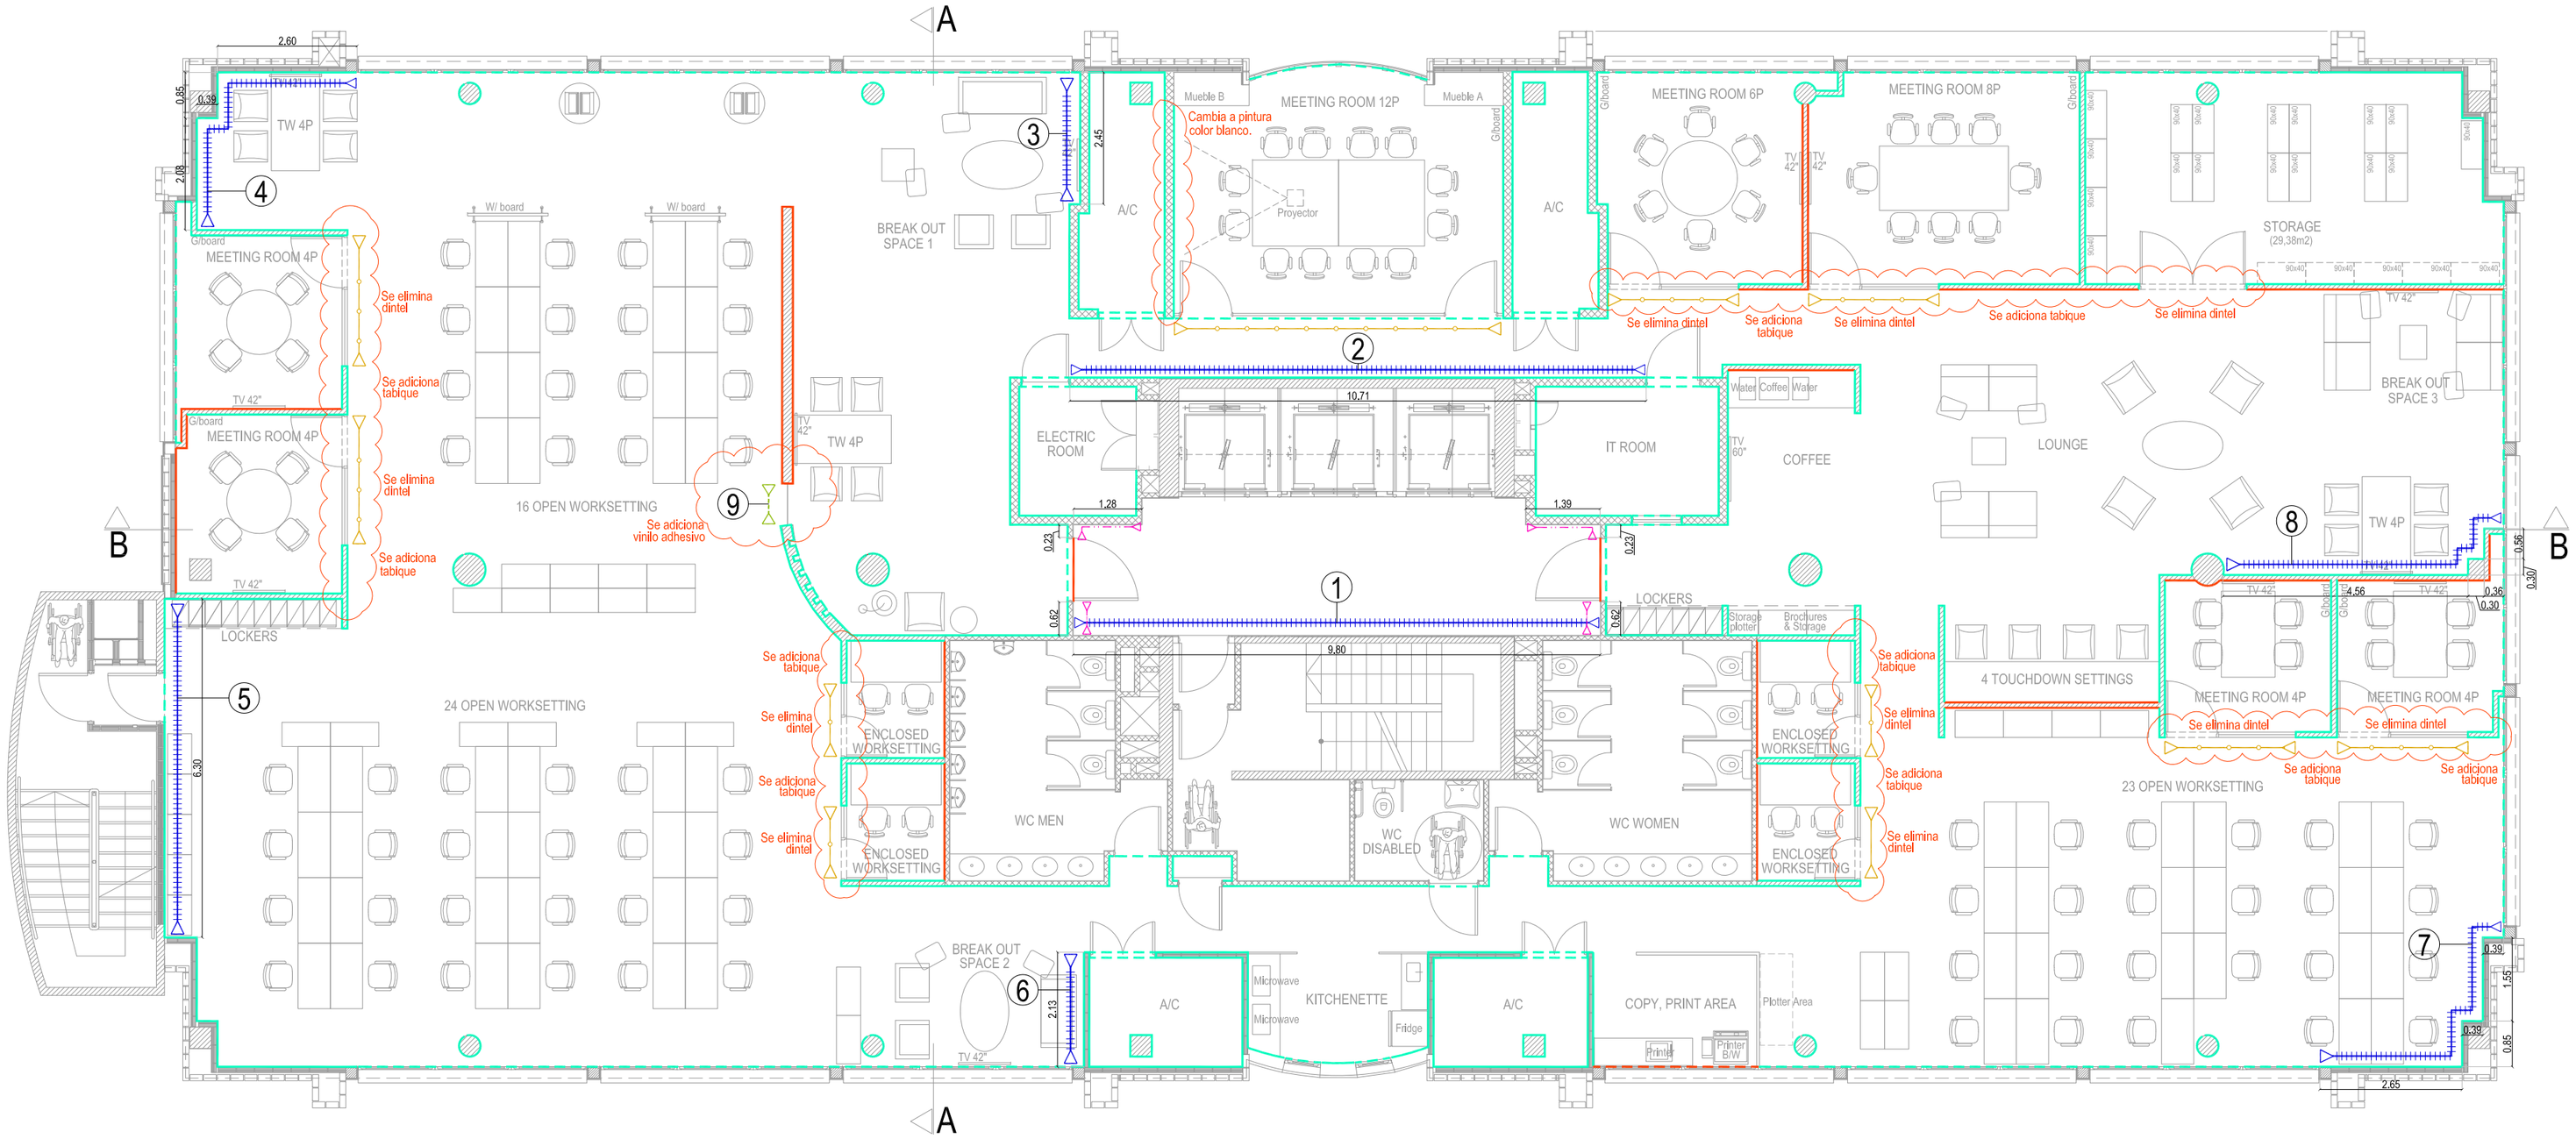

PLANTA DE PINTURA Y ACABADOS DE TABIQUE

PISO 4

ESC. 1:100

PINTURA Y ACABADOS	
	Pintura de tabiques. Ref. SW 7005 Pure White.
	Pintura de tabiques. Ref. Color TBD
	Película vinilo adhesivo frost, sobre vidrio. Tipo 1 - 3 franjas
	Gráfico en vinilo adhesivo sobre tabique, Imagen Branding
	Vinilo adhesivo sobre tabique, color plano. TBD.
Se adiciona	Gráfico en vinilo adhesivo sobre vidrio, Imagen Branding
Se elimina nota	~~Pintura dinteles y antepechos, según color de pintura indicada.~~
Reemplaza nota eliminada	Pintura tabiques bajos (antepechos), según color de pintura indicada.

NOTAS:

* Los tabiques con gráficos deben tener Nível 5 de acabado fino.

Se modifica nota * Toda la pintura debe ir de piso acabado a tabique acabado.

Se adiciona nota * Pintura de todo el cielo raso en placa de roca de yeso. Ref. SW White.

IMAGENES IMPRESAS EN VINILO	
1	Gráfico vinilo adhesivo sobre tabique. Ver imágen No.1 adjunta. TBD
2	Gráfico vinilo adhesivo sobre tabique. Ver imágen No.2 adjunta. TBD
3	Gráfico vinilo adhesivo sobre tabique. Ver imágen No.3 adjunta. TBD
4	Gráfico vinilo adhesivo sobre tabique. Ver imágen No.4 adjunta. TBD
5	Gráfico vinilo adhesivo sobre tabique. Ver imágen No.5 adjunta. TBD
6	Gráfico vinilo adhesivo sobre tabique. Ver imágen No.6 adjunta. TBD
7	Gráfico vinilo adhesivo sobre tabique. Ver imágen No.7 adjunta. TBD
8	Gráfico vinilo adhesivo sobre tabique. Ver imágen No.8 adjunta. TBD
9	Gráfico vinilo adhesivo sobre vidrio. Ver imágen No.9 adjunta. TBD

Se adiciona

PHILIPS

ARGENTINA BUENOS AIRES

CASTELLANOS CASTRO ARQUITECTURA S.A.
SANTIAGO - CHILE

CONFIDENCIAL Este plano es propiedad Intelectual de Castellanos Castro Arquitectura. Prohibida su reproducción total o parcial sin su autorización por escrito.

DESARROLLO DEL PROYECTO:

POLIEDRO ARQ

ARQ. CAROLINA VICARIO
POLIEDRO ESTUDIO SRL / BUENOS AIRES - ARGENTINA

LOGO CONSTRUCTOR

DESARROLLO DEL PROYECTO:

LOGO AREA TECNICA

DESARROLLO DEL PROYECTO:

OBSERVACIONES:

- Verificar todas las medidas en obra.
- Ver notas generales (Plano G01)

REVISIONES:	Nº RV.:	FECHA:
Reemplaza RV3. a)Cambian anchos de puertas y fijos. b)Los tabiques inician a partir del piso acabado., c)Se eliminan dinteles, d)Se adiciona vinilo sobre vidrio, con Imagen #9.	CD1	15-jun-2017

CONTENIDO:

PLANTA DE PINTURA Y ACABADOS DE TABIQUE

PISO 4

ESCALA: 1:100 @ A2

FECHA: 15 / JUNIO / 2017

DISEÑO: ARQ. GINA CORREA

ARCHIVO: A07_CD1_Pintura_Acabados_Philips Buenos Aires_Piso 4.dwg

PLANO No.: A-07

HOJA: 09 de 15

ARG-BA-4-2-09-CD1